



附图 1 项目地理位置图

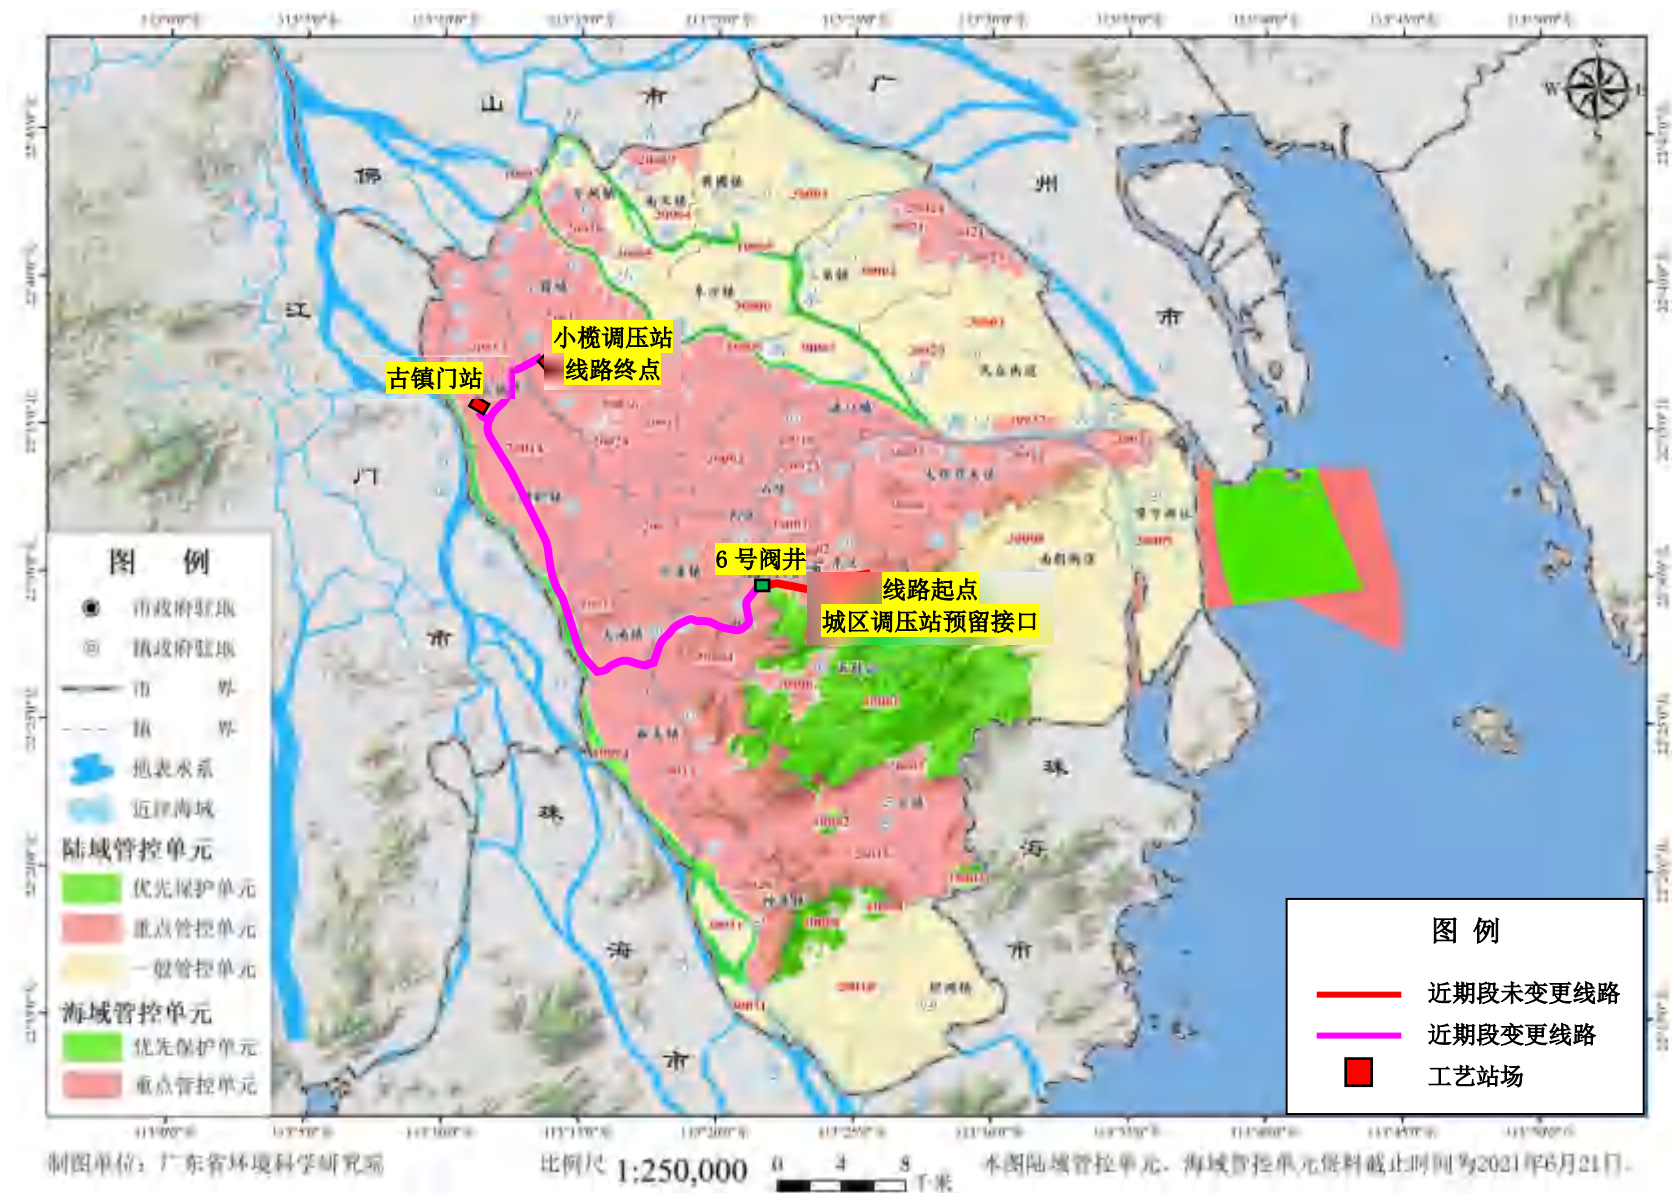


附图3 项目在中山市环境管控单元中的位置图

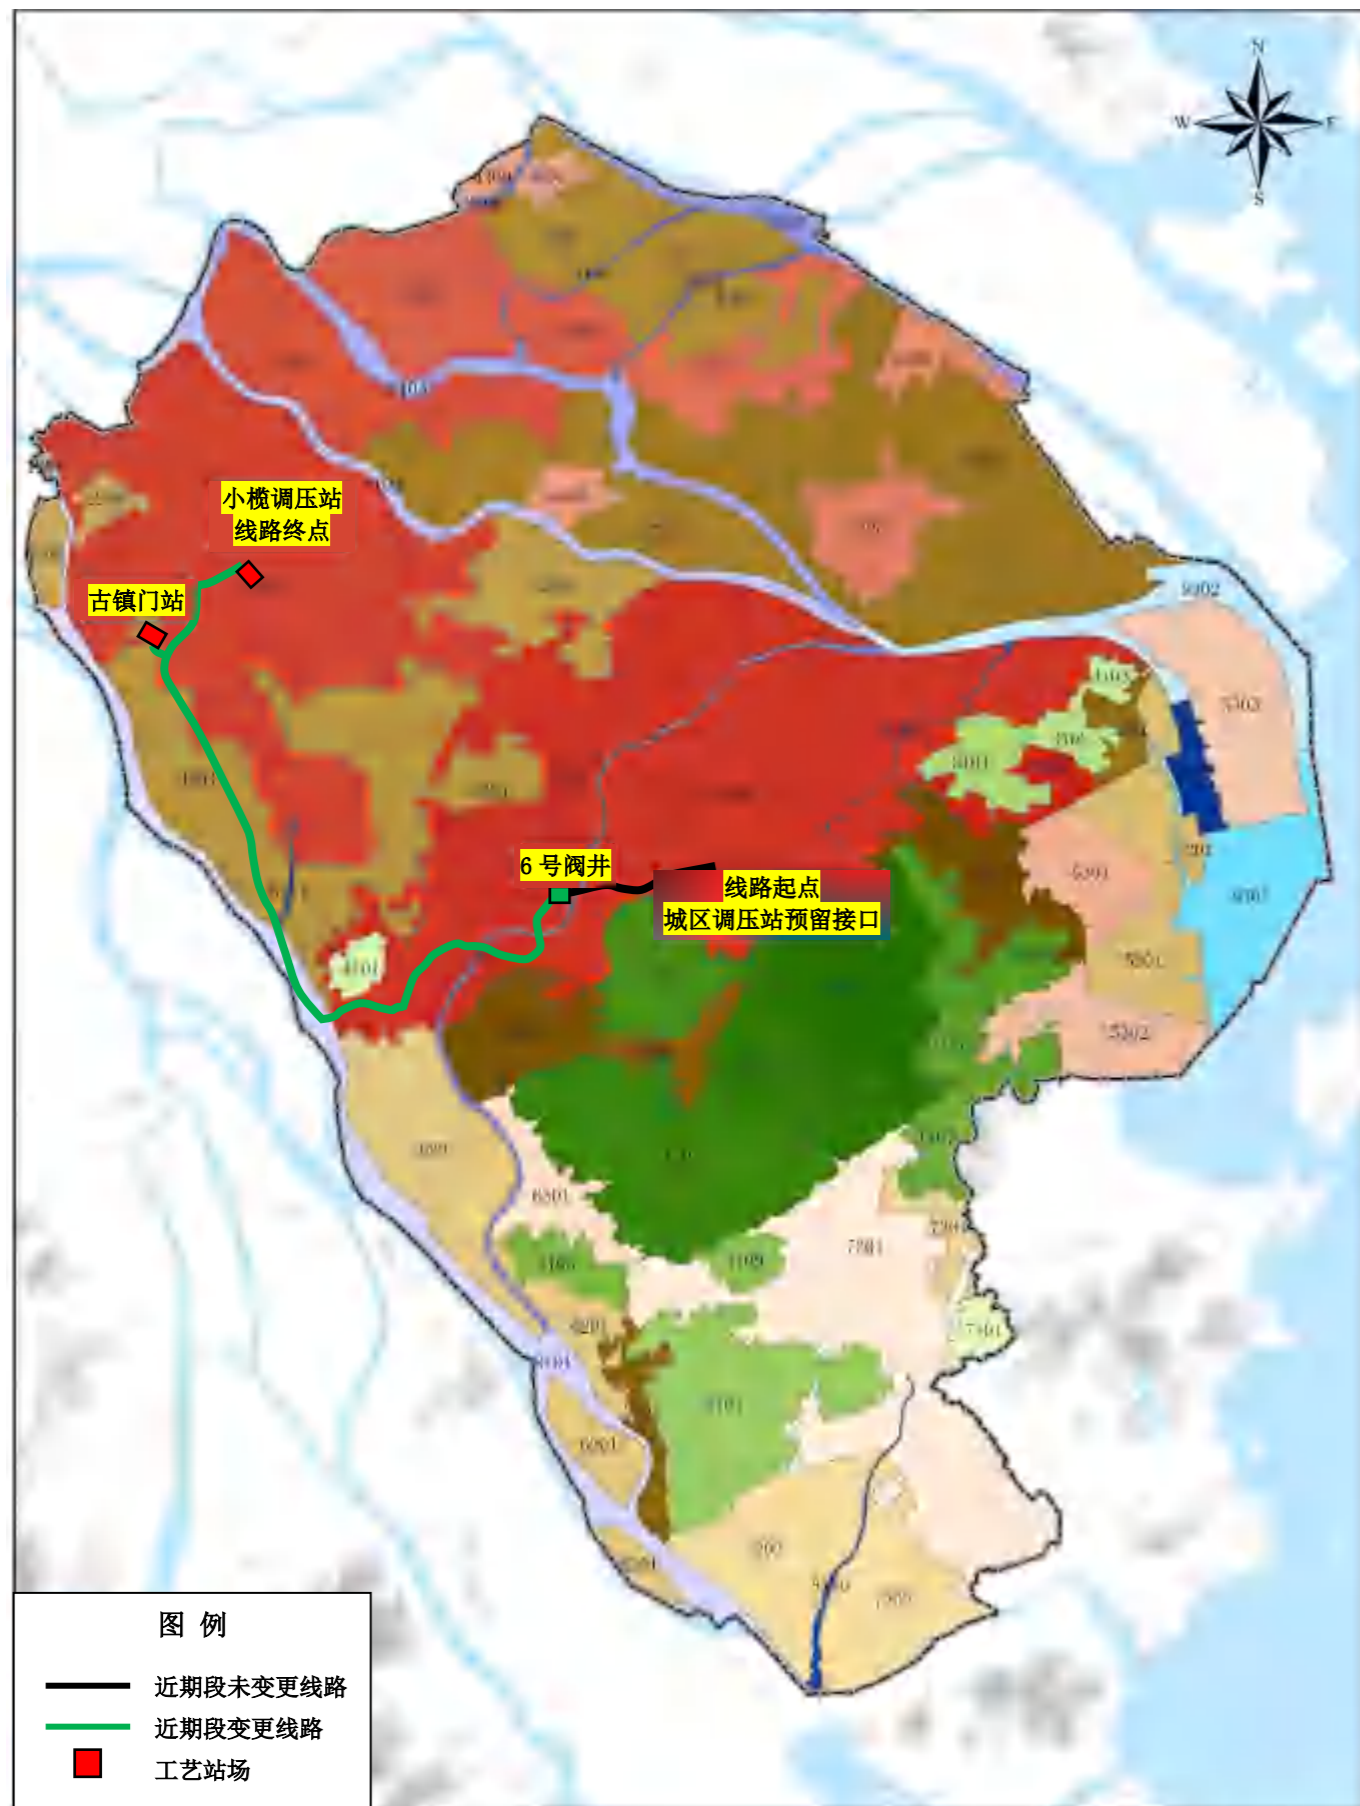

审图号：粤S(2019)12-001号

附图4 项目在中山市生态功能区划中的位置图

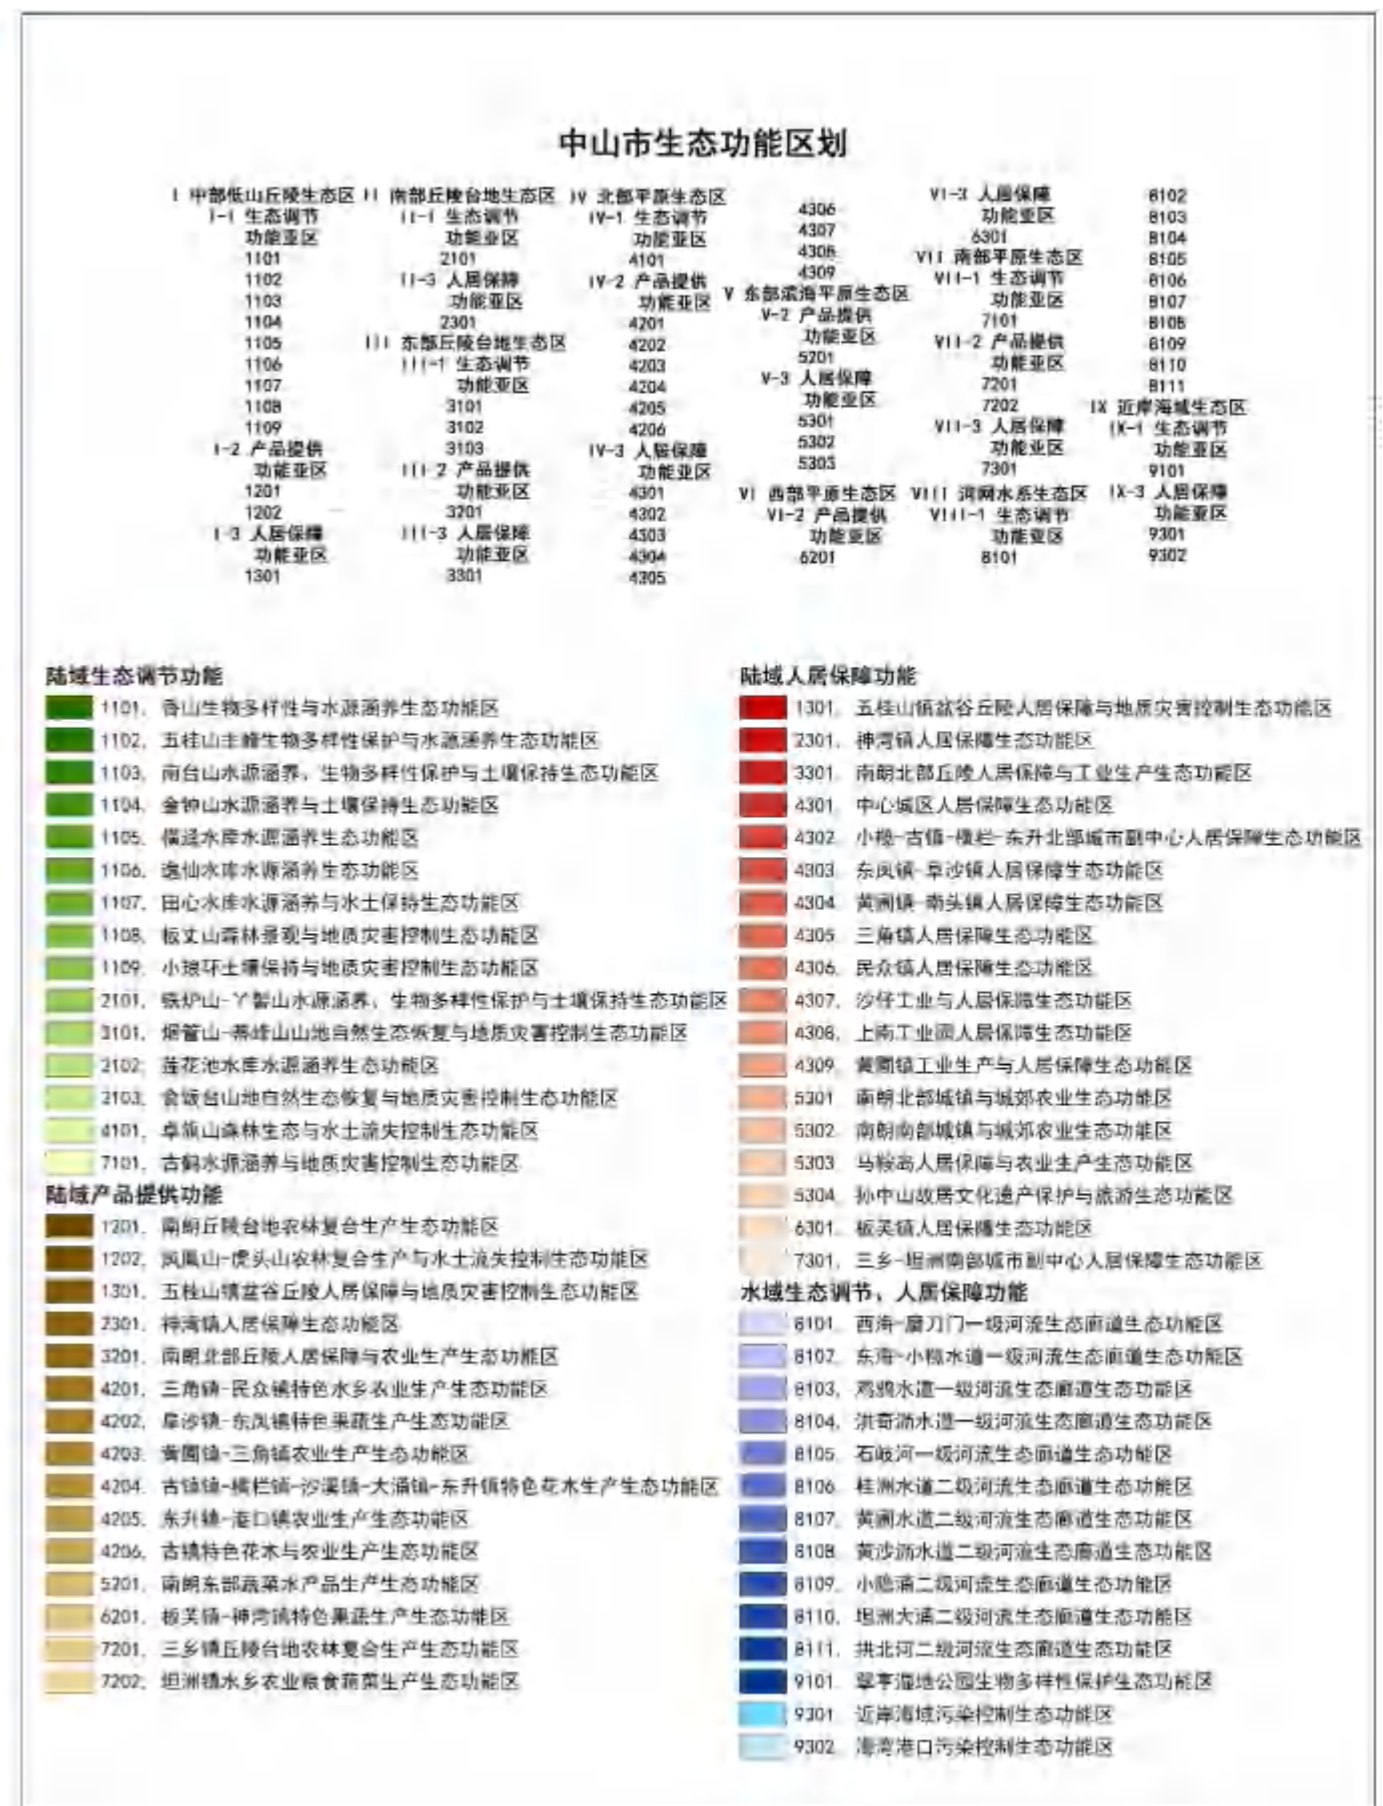





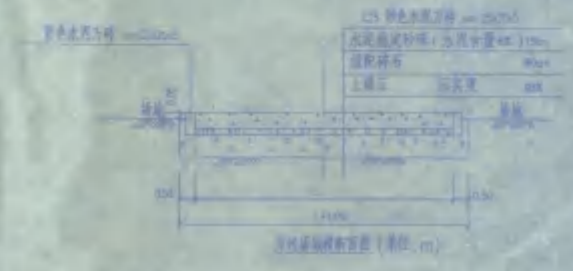




附图6 小榄调压站总平面布置图

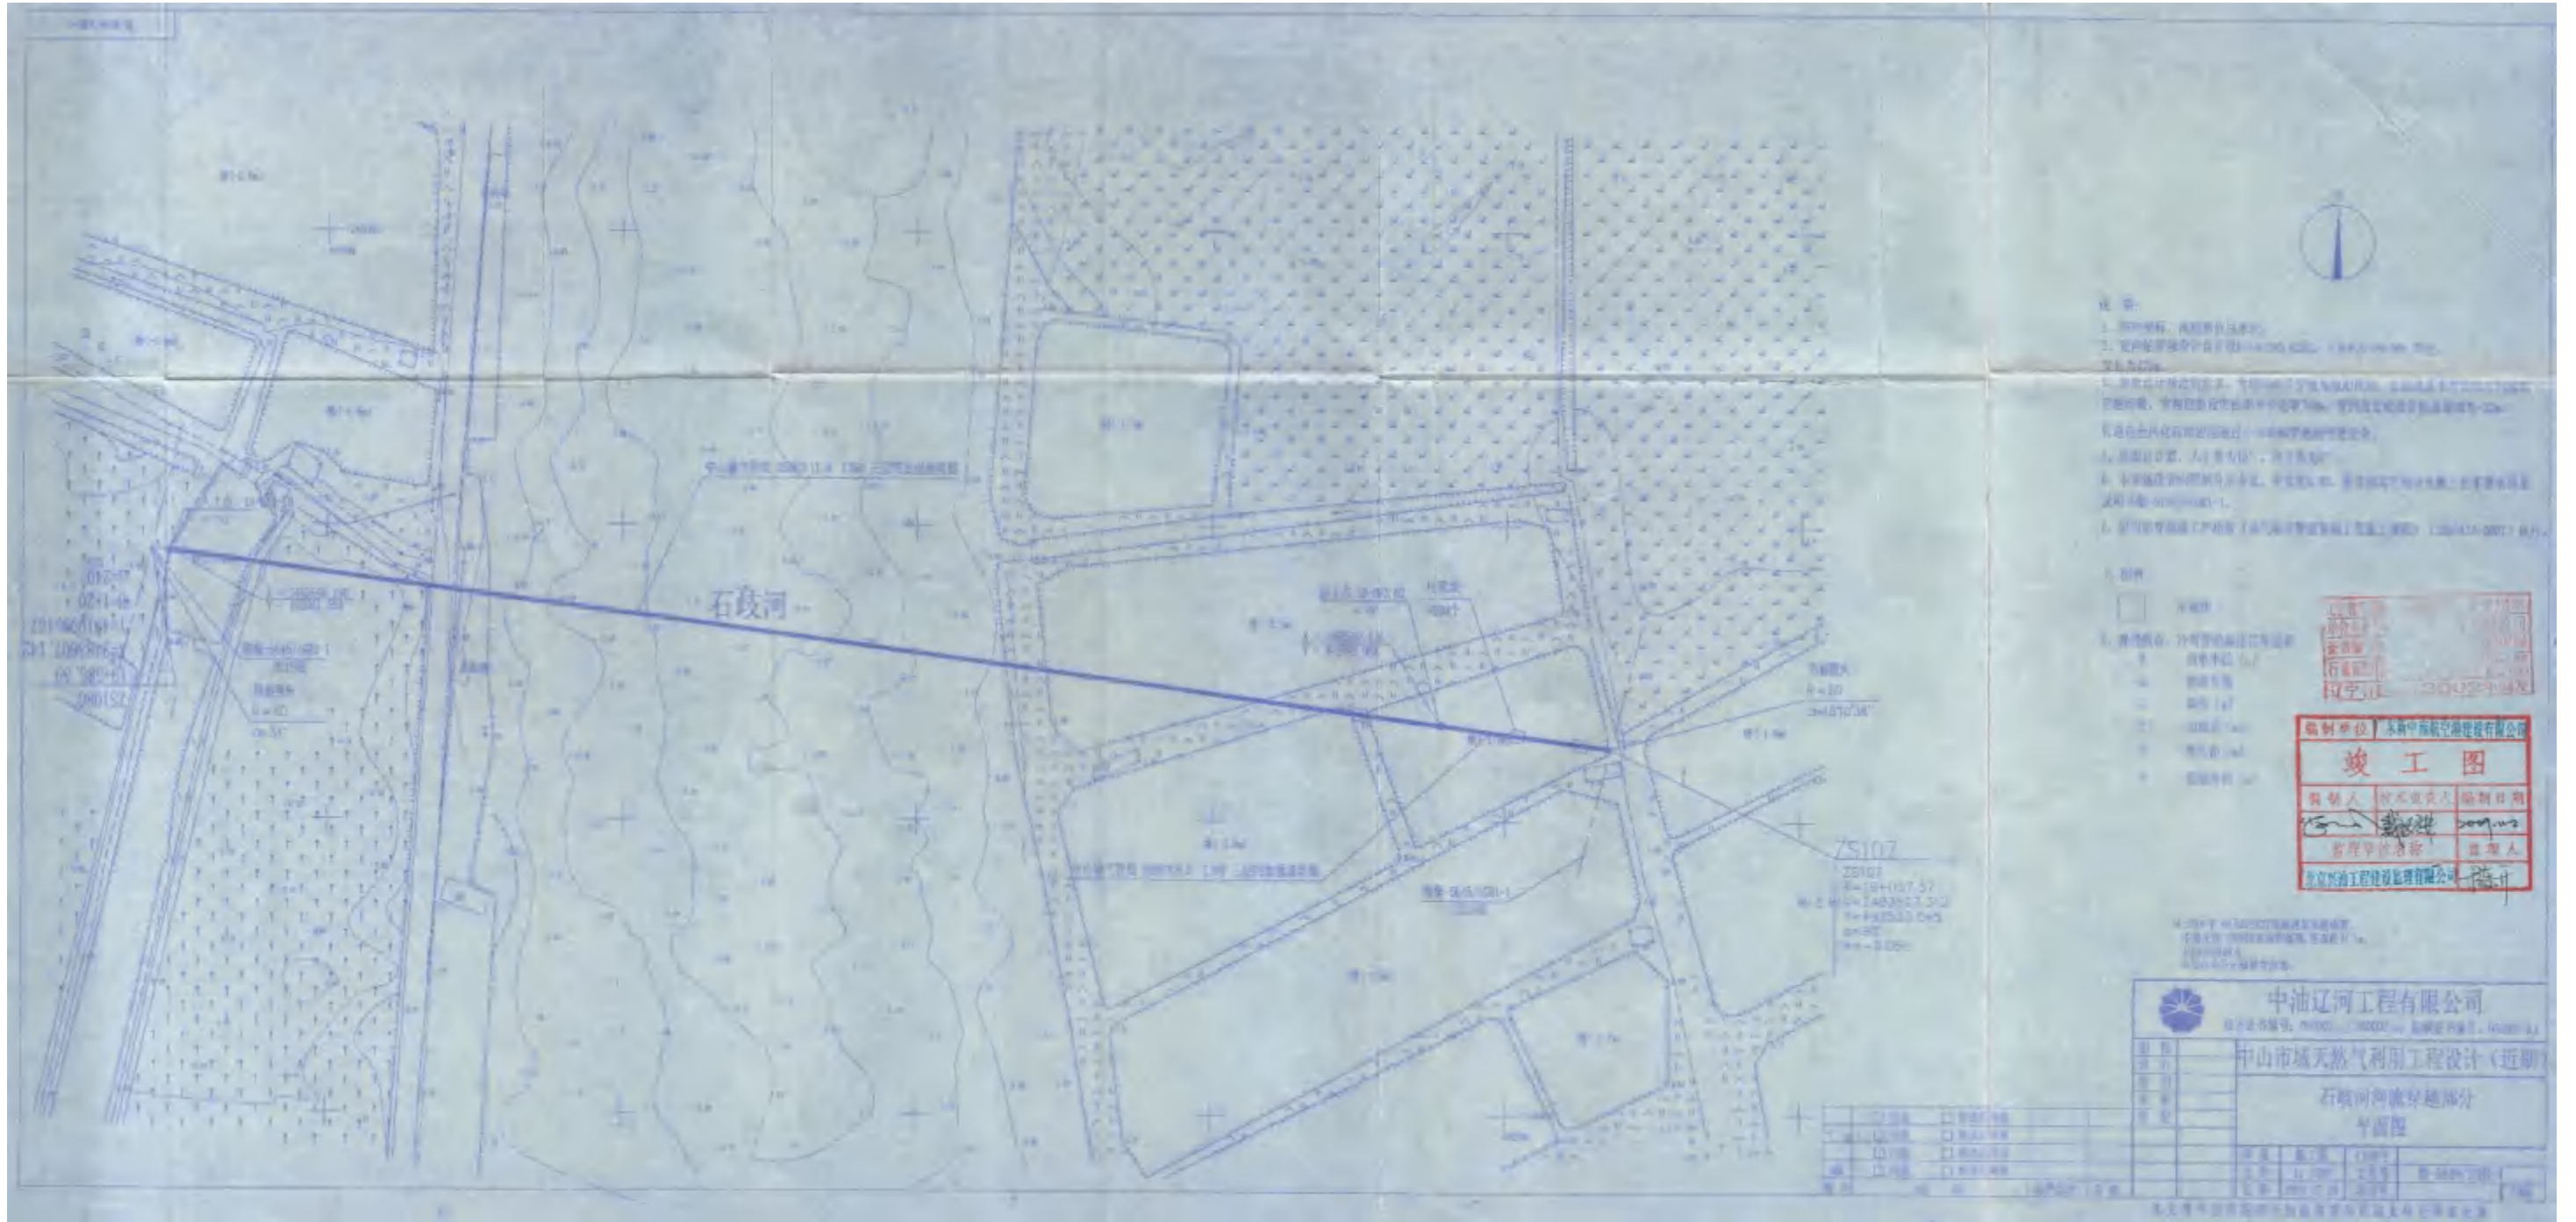


附图 7-1 (a) 石歧河定向钻穿越处 (19+093.62~19+564.70) 平面图

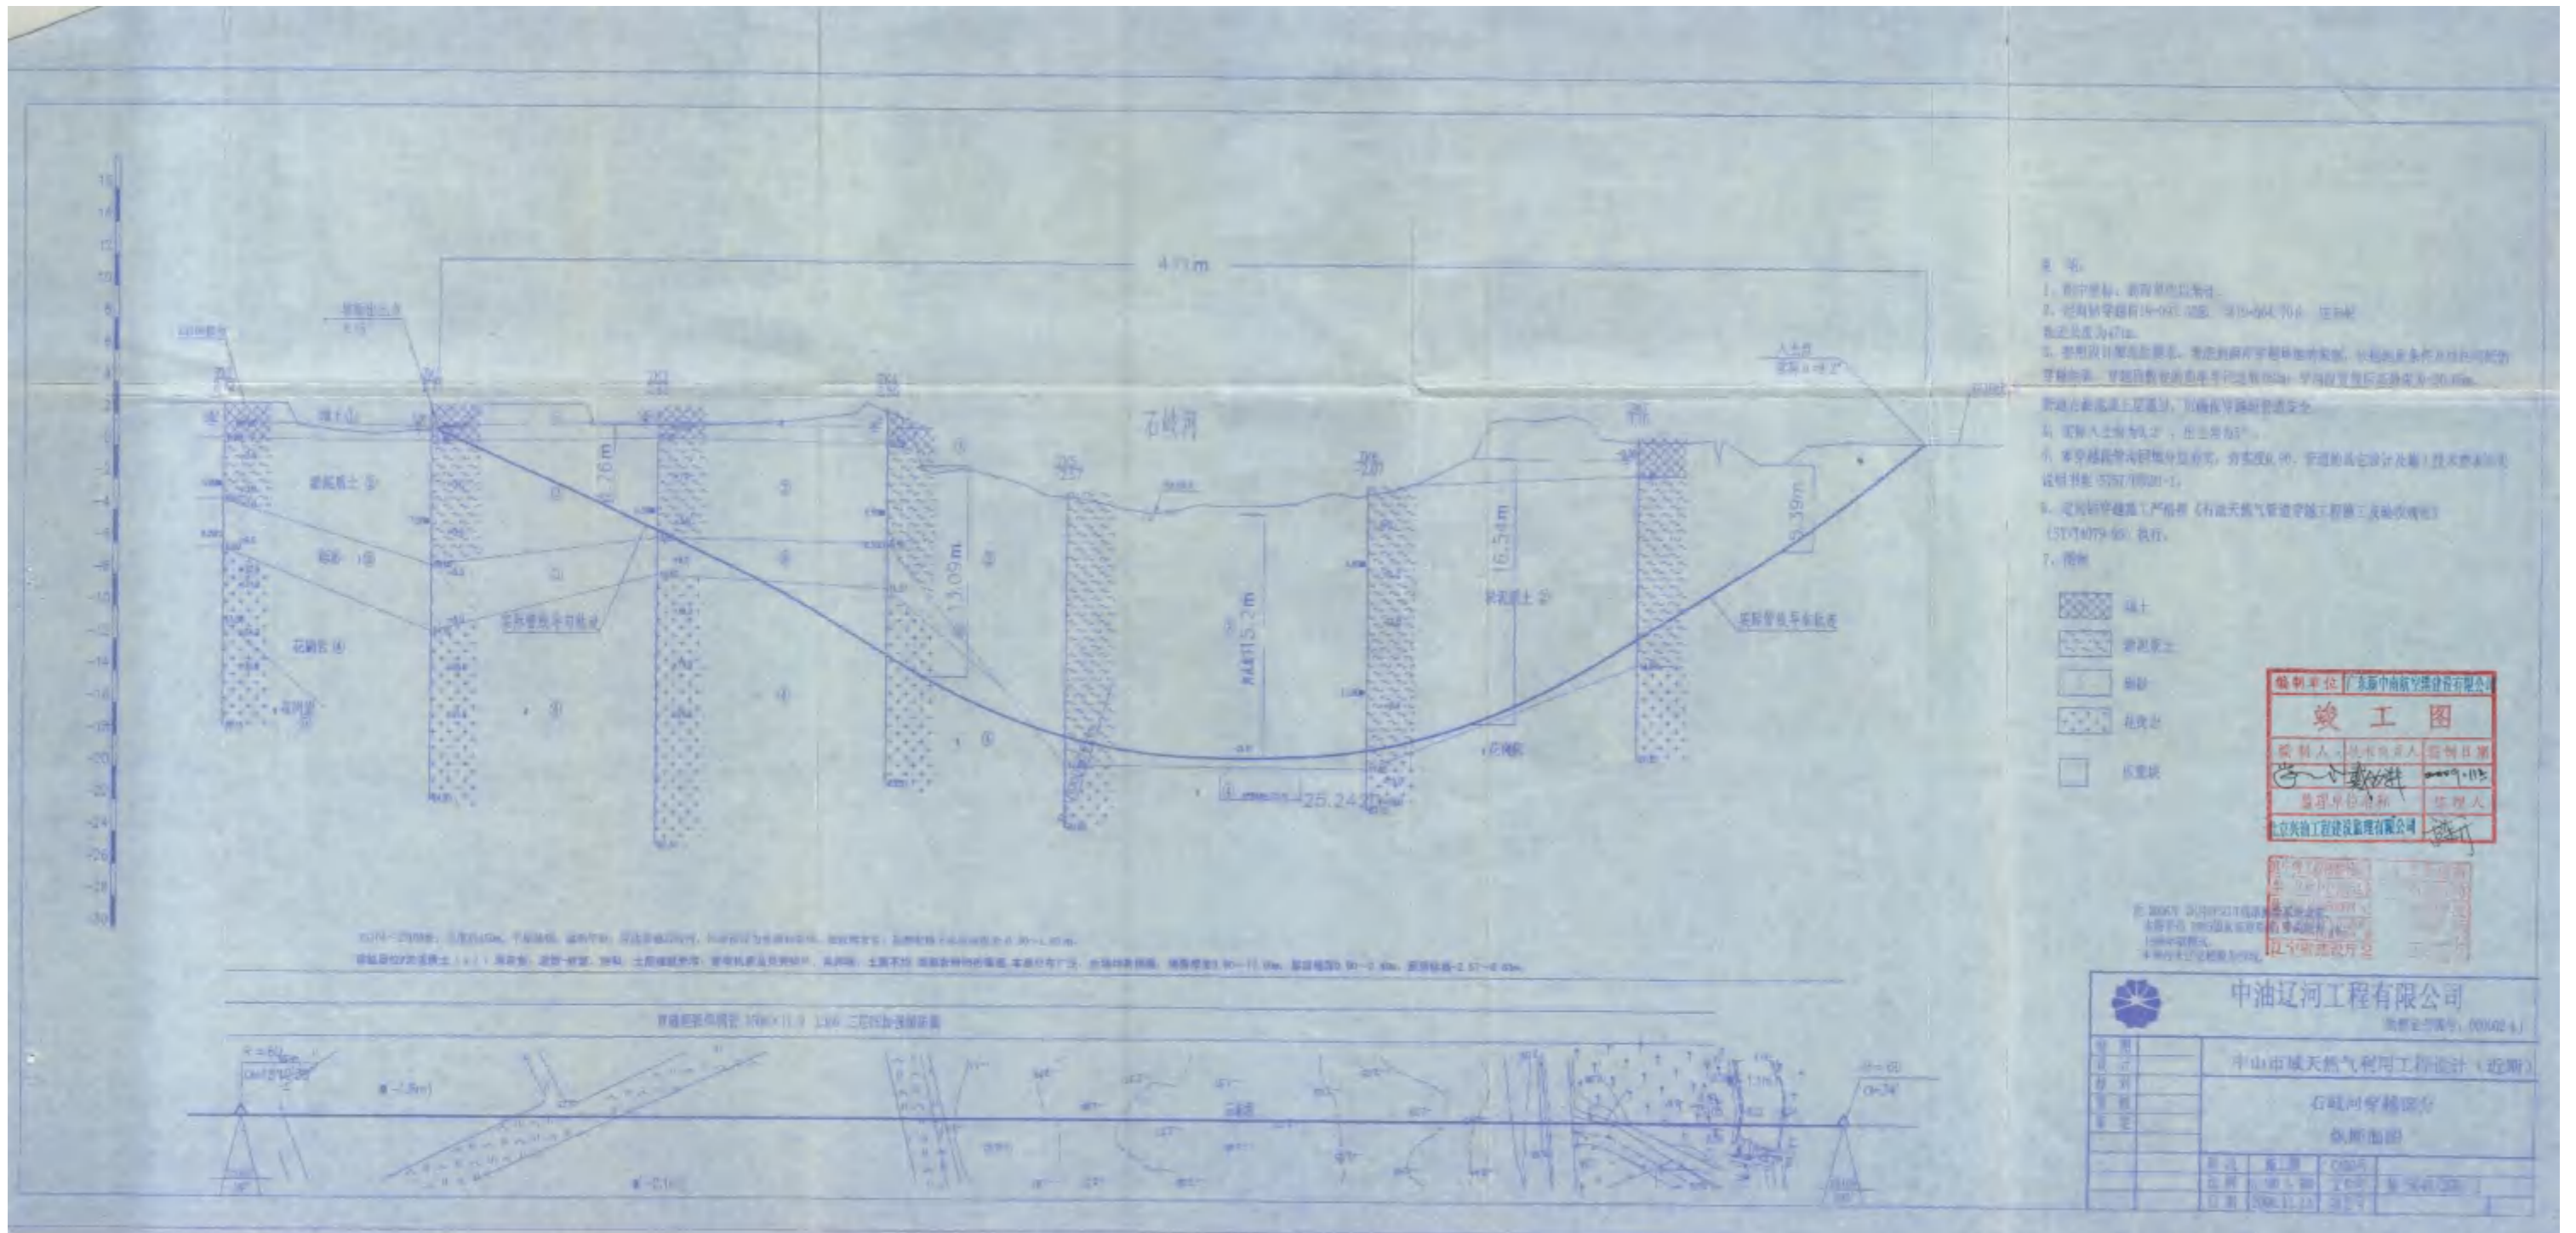


附图 7-1 (b) 石岐河定向钻穿越处 (19+093.62~19+564.70) 剖面图

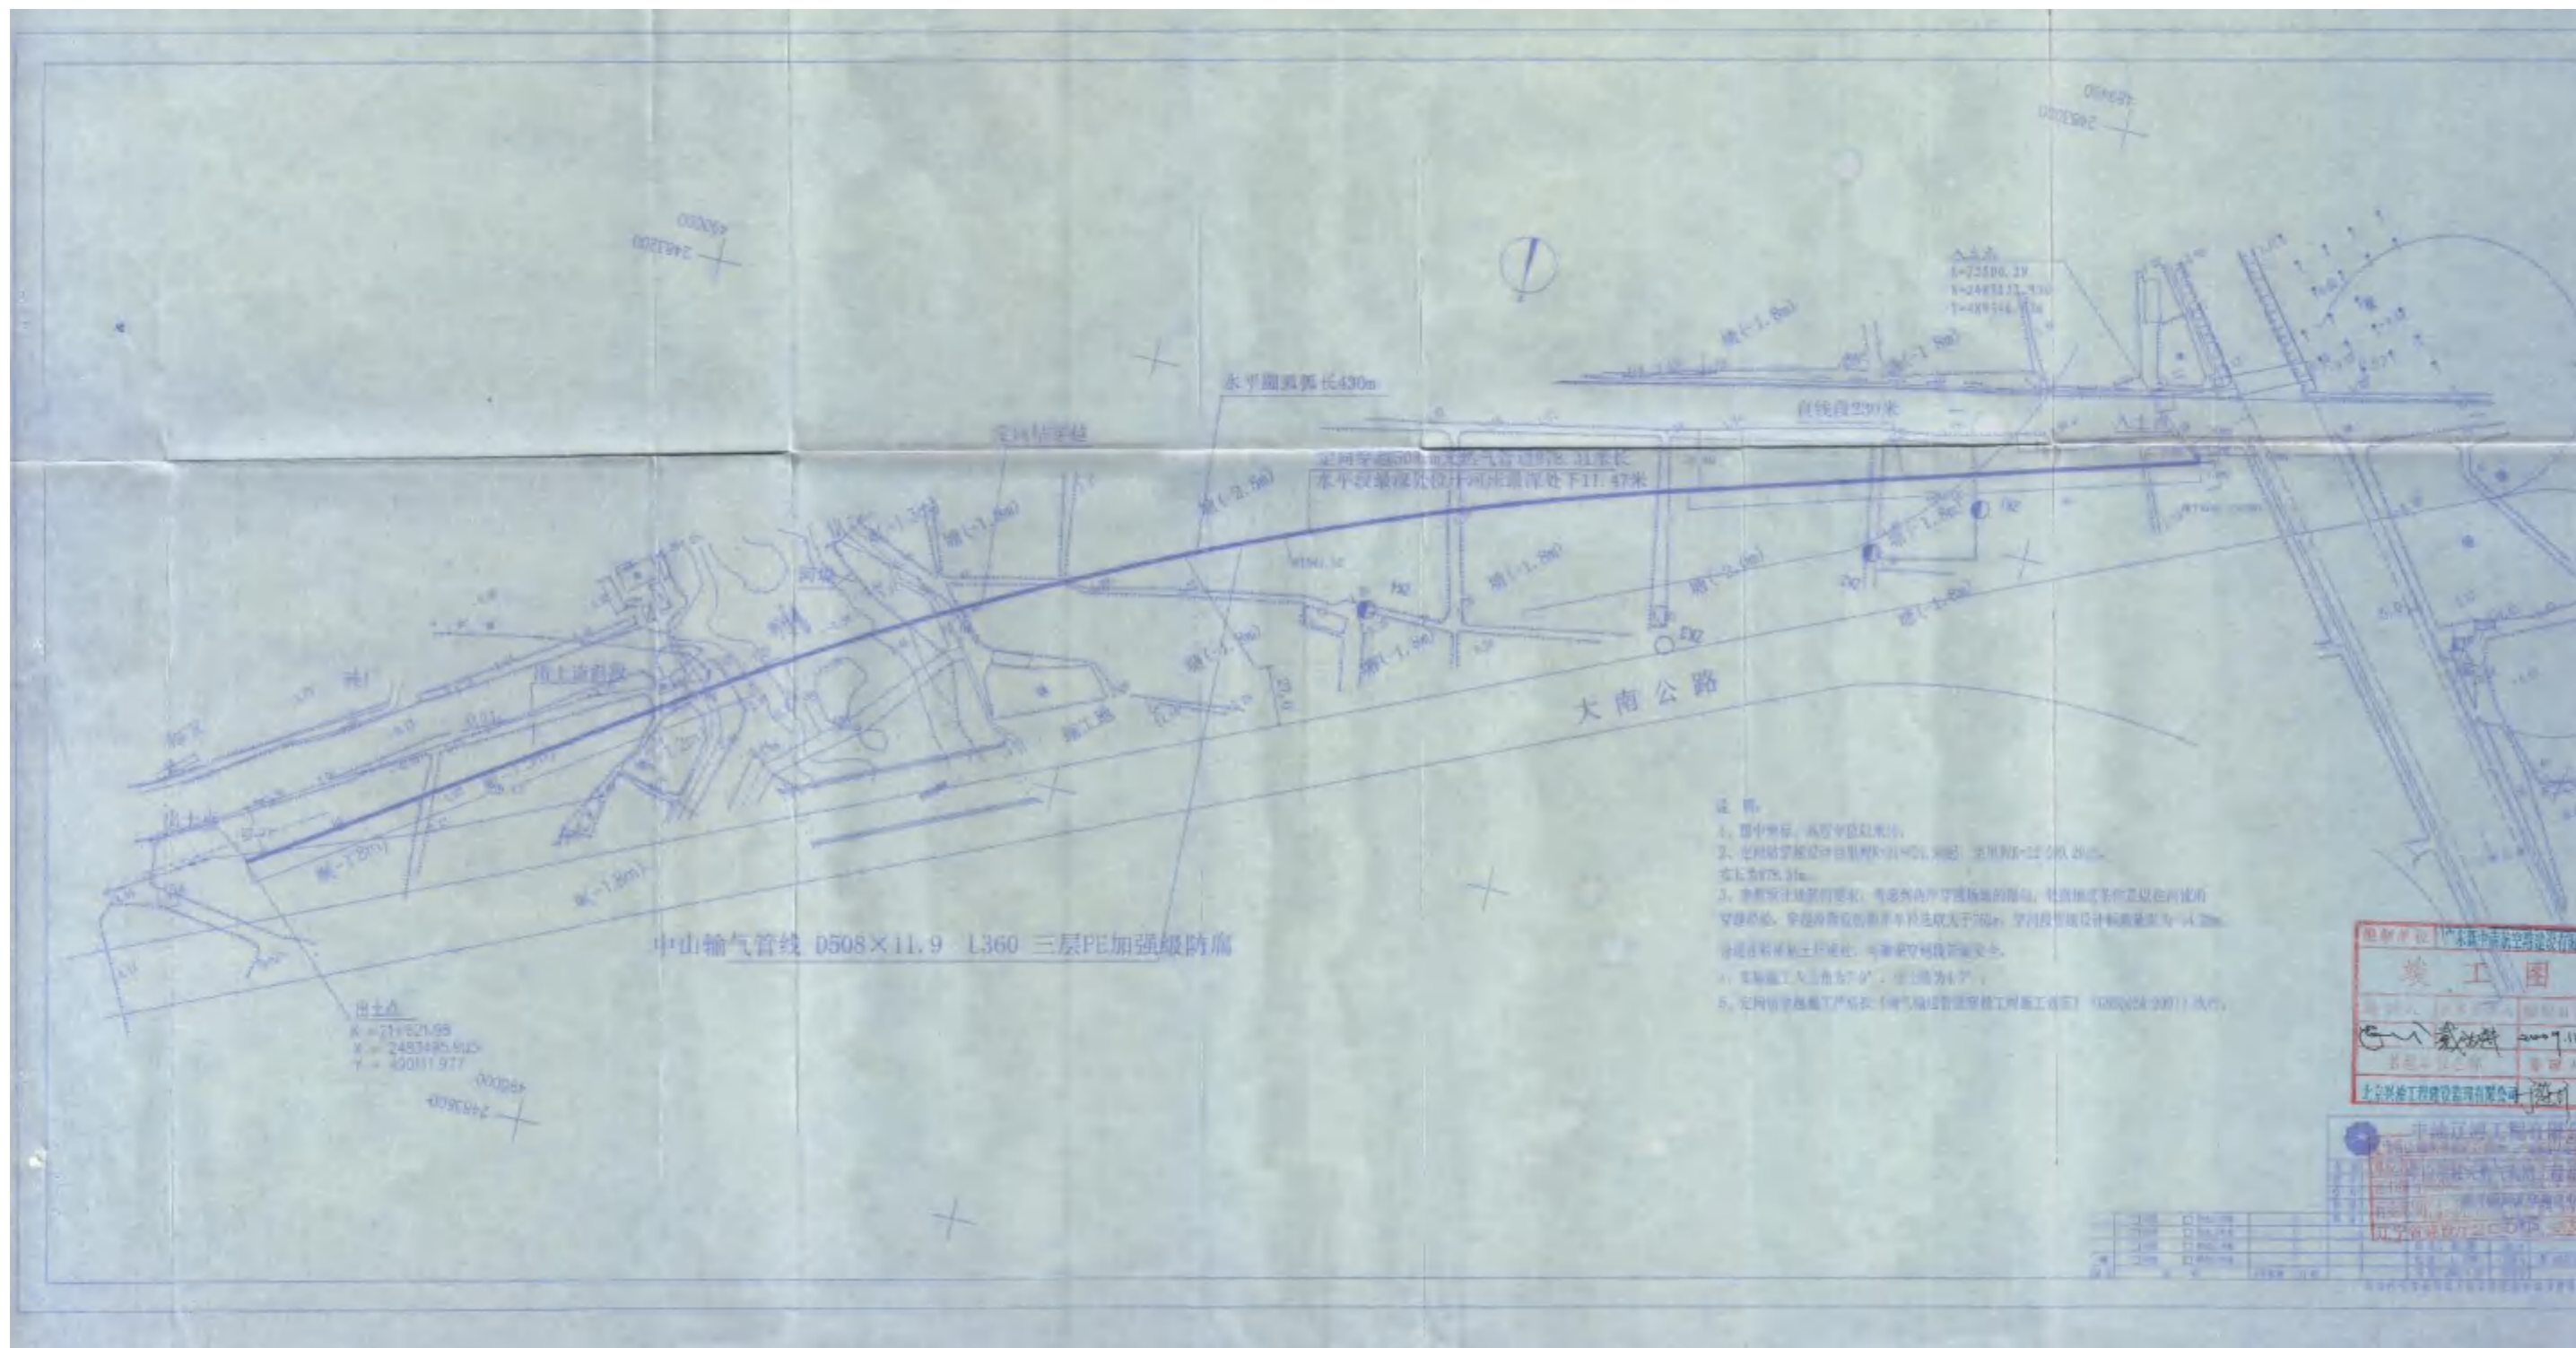


附图 7-2 (a) 新开涌定向钻穿越处 (21+621.98-22+500.29) 平面图




附图 7-3 (b) 拱北河定向钻穿越处 (29+256.85~29+766.83) 剖面图

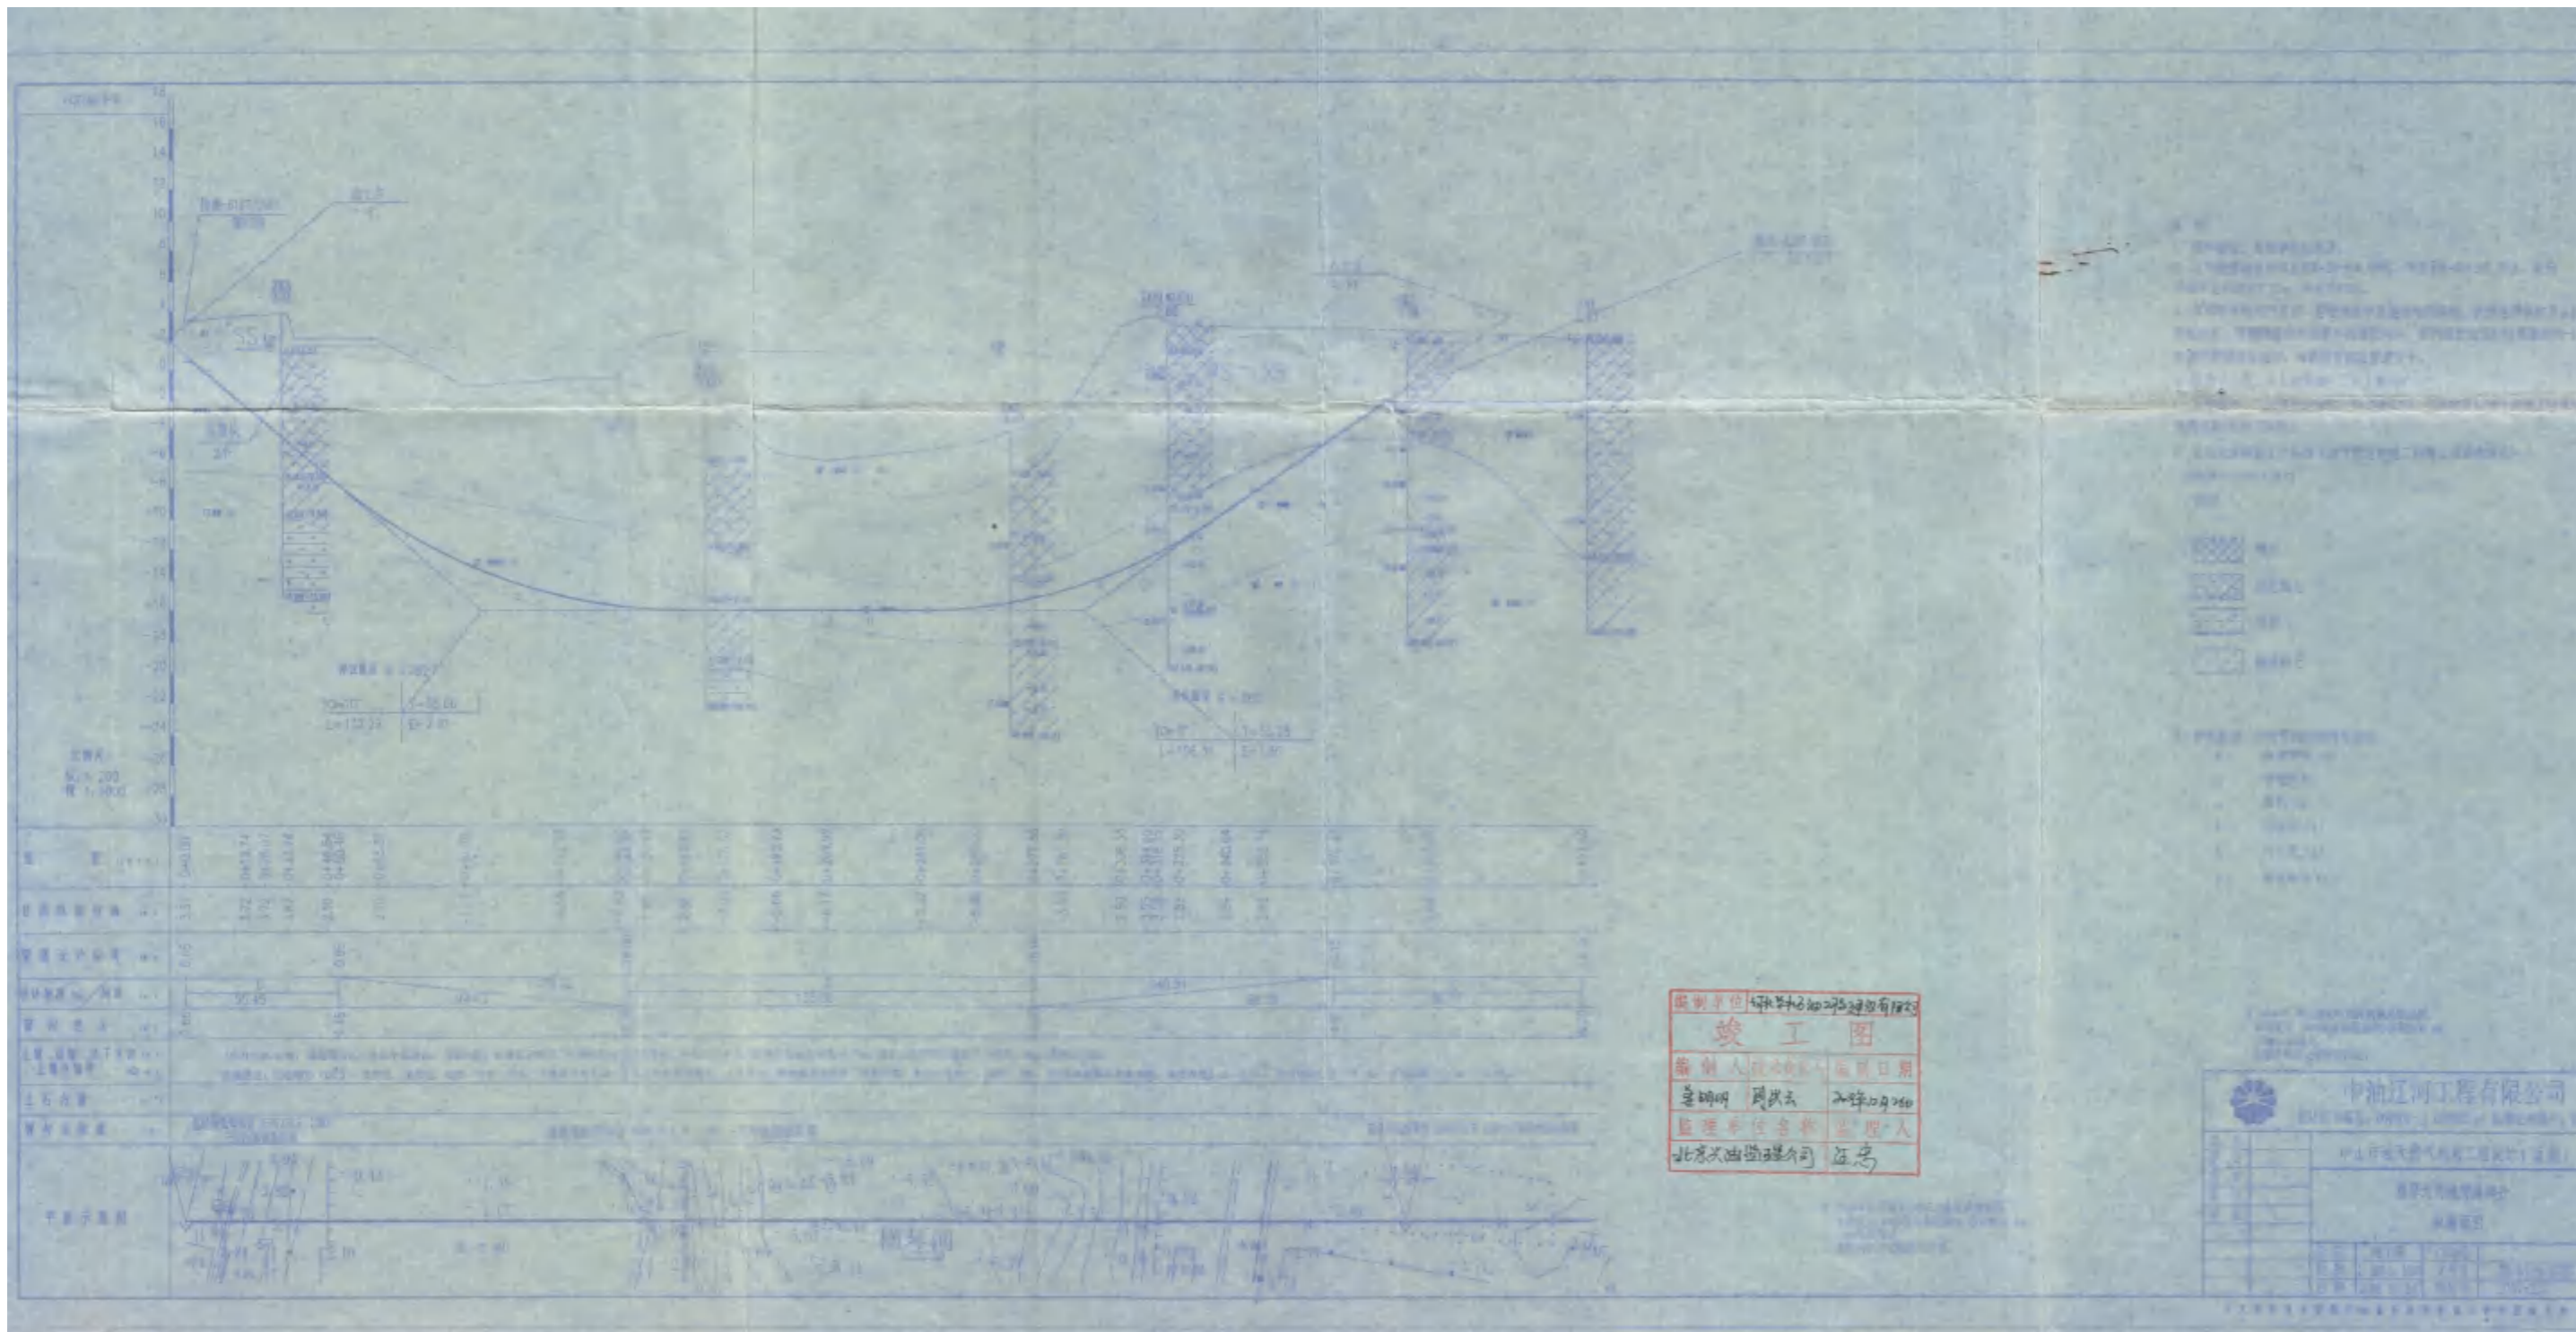

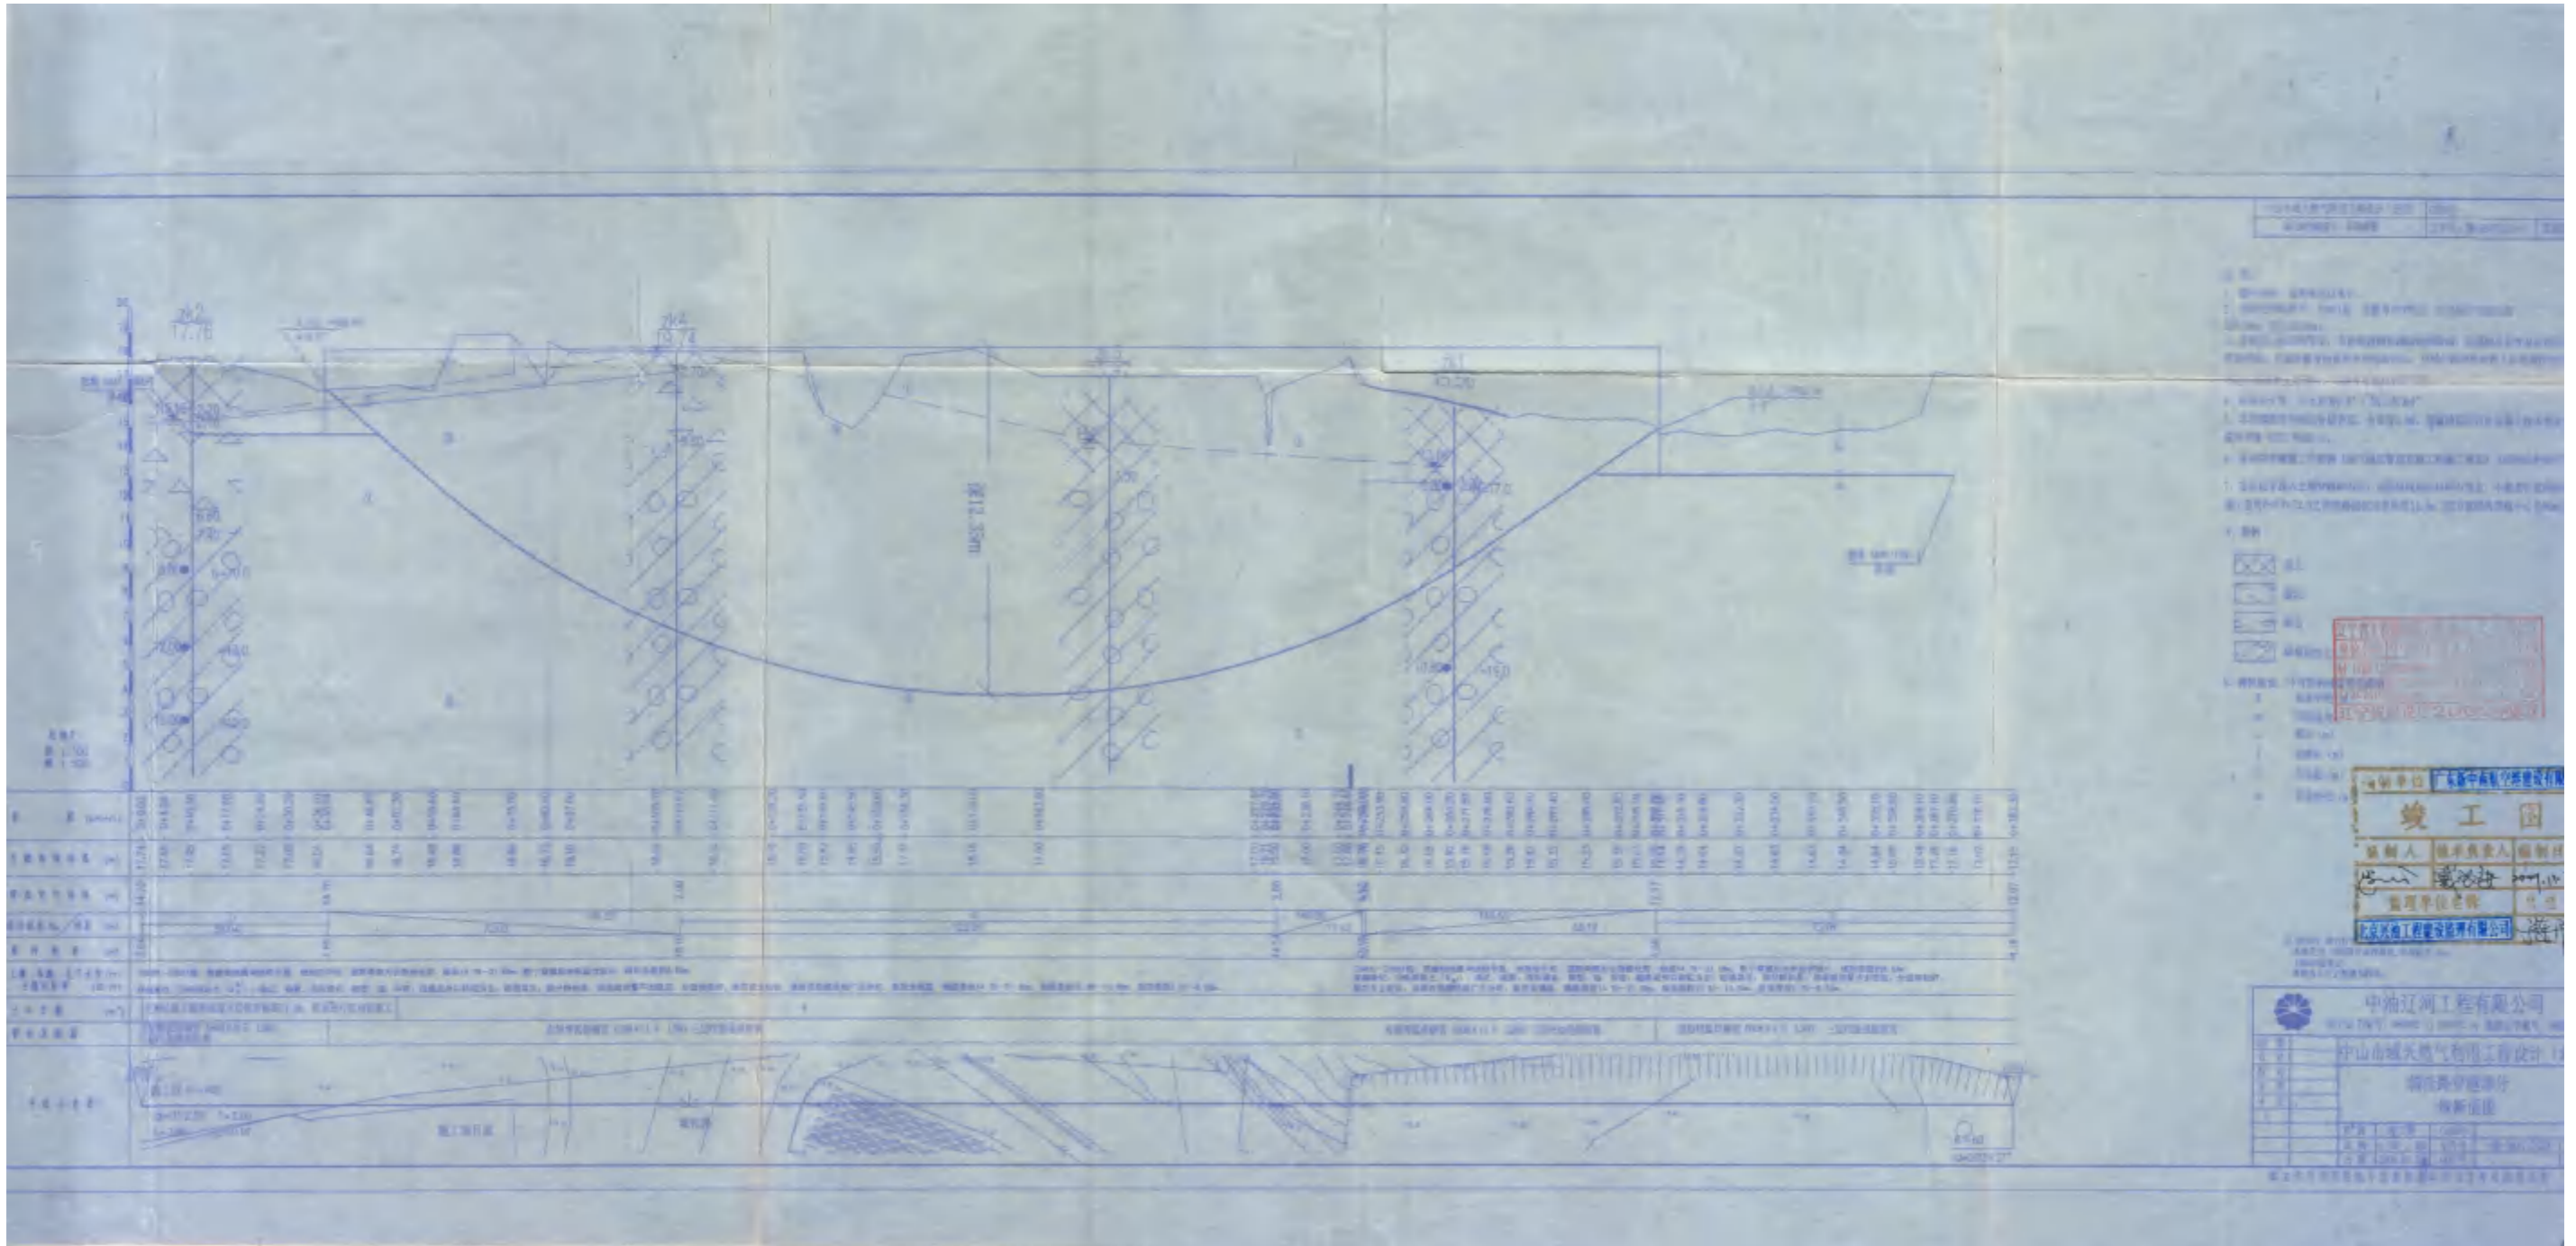

附图 7-5 (b) 城桂路定向钻穿越处 (3+444.84~3+762.84) 剖面图

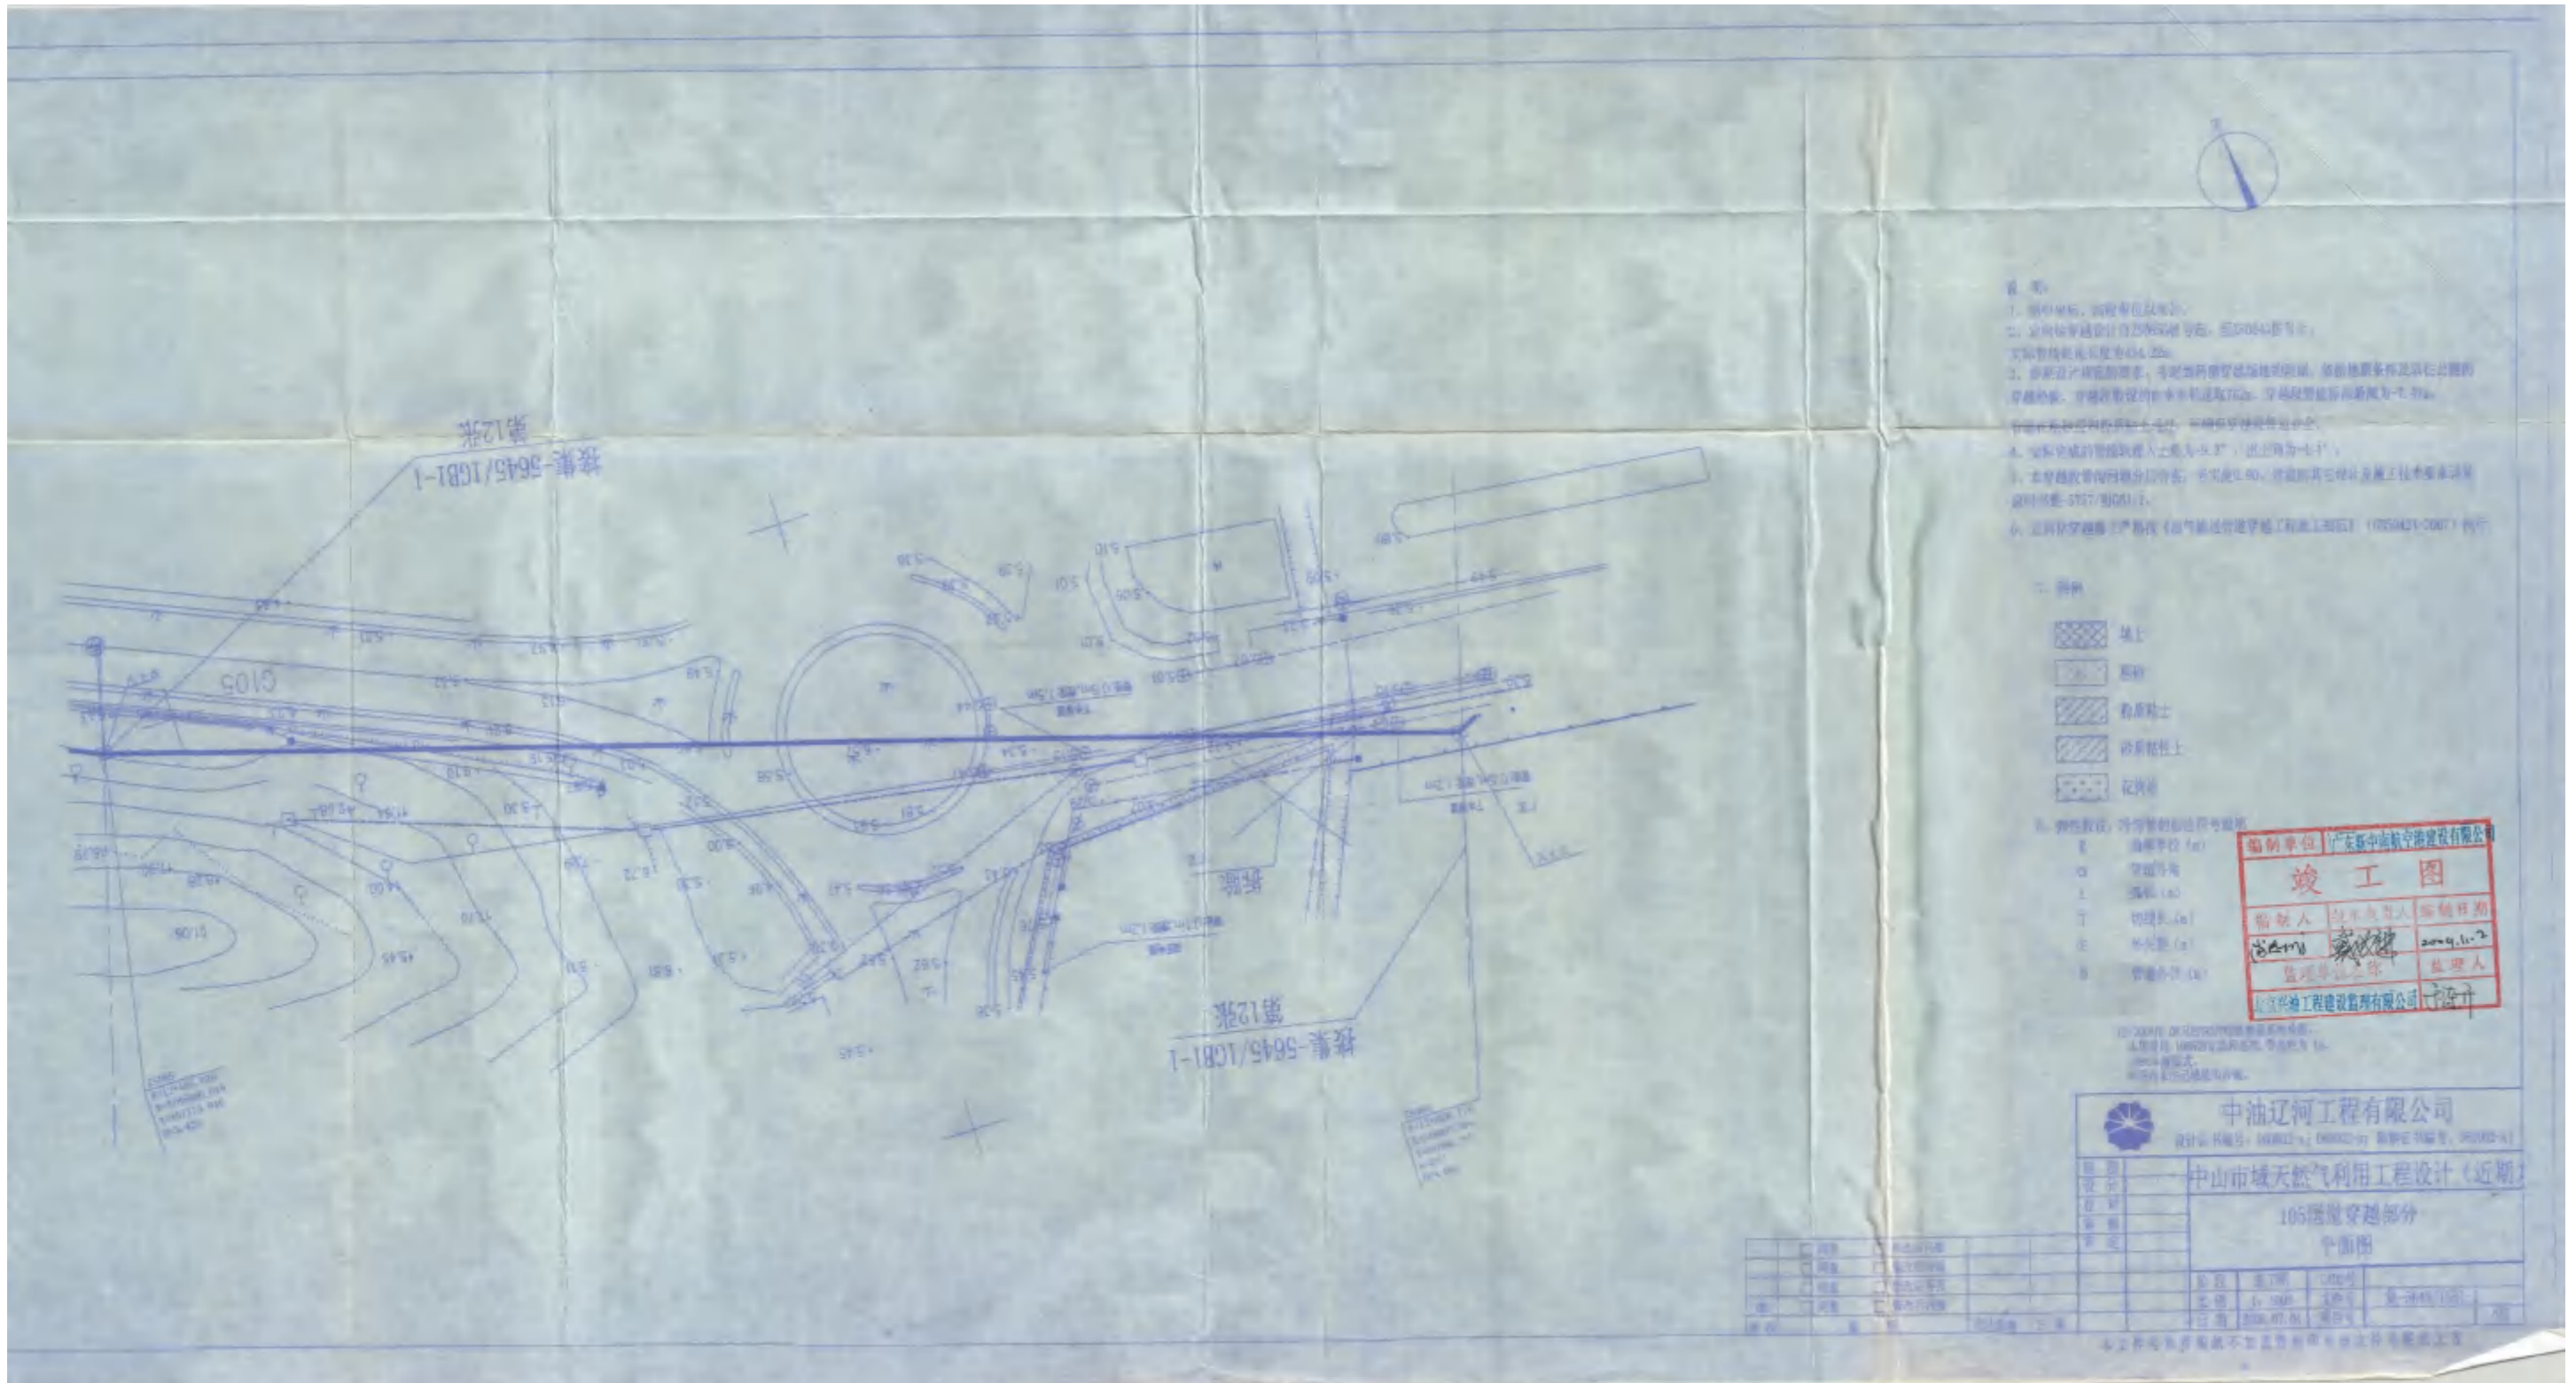

- 注:
1. 图中坐标、高程单位均为米。
 2. 定向钻穿越设计依据《定向钻穿越工程技术规范》(GB50445-2008)。
 3. 本图设计依据《城市道路工程施工及验收规范》(GB50224-2004)。
 4. 定向钻穿越管径为 $\phi 1000$ mm, 穿越层为砂质粘土层, 穿越层厚度为 $1.5\sim 2.0$ m。

- 二. 图例
- 填土
 - 原状土
 - 砂质粘土
 - 砂质粘土上
 - 花岗岩



中油辽河工程有限公司

设计证书编号: 090022-01 勘察证书编号: 090022-01


中山市城天然气利用工程设计(近期)

105国道穿越部分

平面图



附图 7-6 (a) 105 国道定向钻穿越处 (12+028.18~12+465.84) 平面图

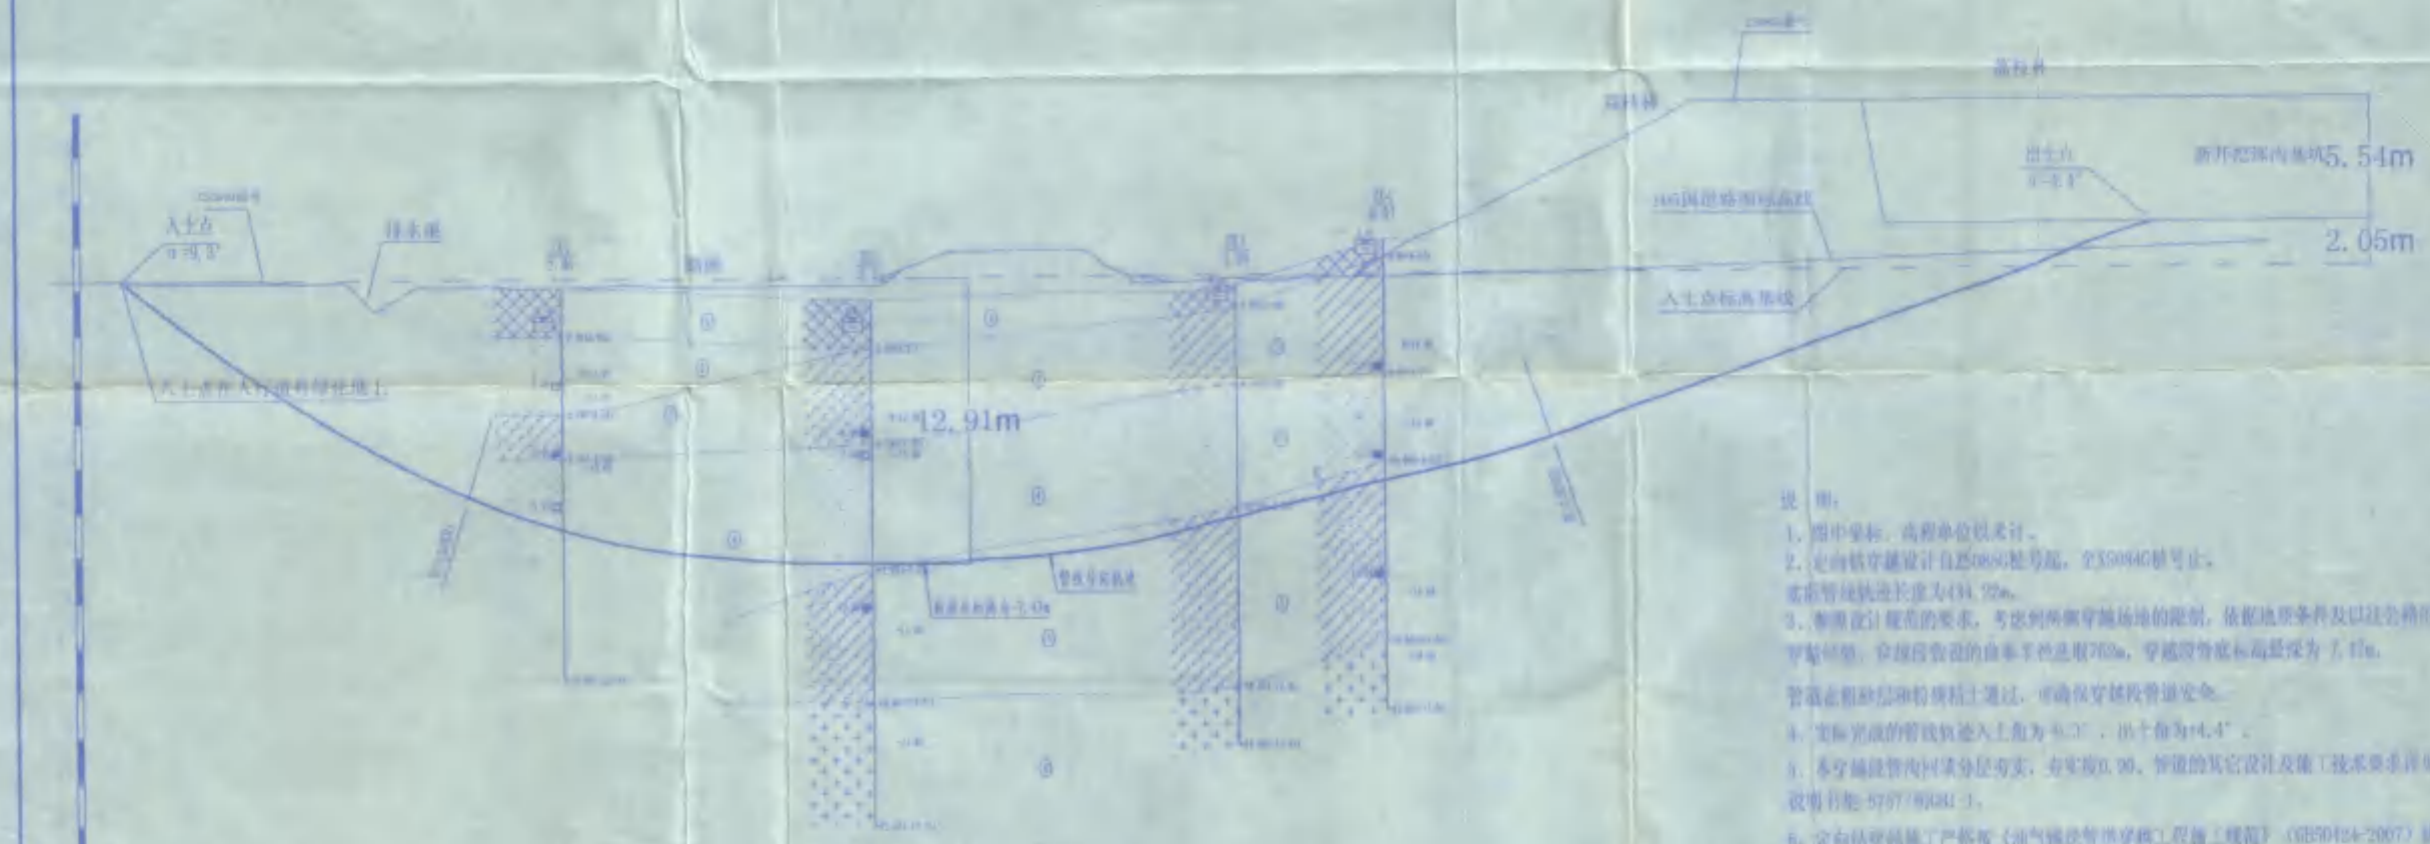

- 说明:
1. 图中坐标、高程单位以米计。
 5. 本穿越管道内回填分层夯实,压实度0.90,管道的其它设计及施工技术要求详见设计图:5707/0101-1。
 6. 定向钻穿越施工严格按照《油气输送管道穿越工程施工规范》(GB50124-2007)执行。
 7. 图例

0+0.00	0+4.00	0+8.00	0+500.00
--------	--------	--------	---------	---------	----------	----------	
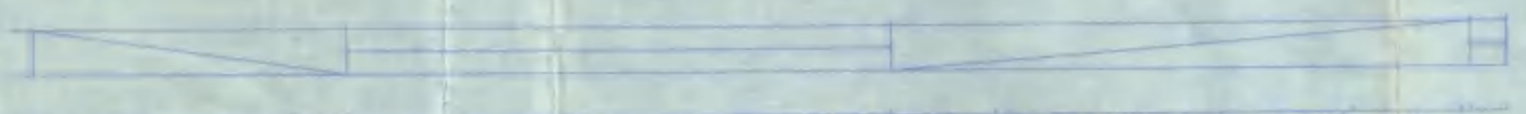





编制单位: 广东新中南航空港建设有限公司		
竣工图		
编制人: 冯士成	技术负责人: 袁必群	编制日期: 2009.11.2
监理单位名称: 北京兴油工程建设监理有限公司		监理人: 潘洋



中油辽河工程有限公司	
设计证书编号: 060002-3-1 060002-3-2	
编制	中山市域天然气利用工程设计(近期)
设计	105国道穿越部分
校对	纵断面图
审核	
审定	
日期	2009.12.4
图号	图1号
比例	1:500
文件号	集-50005/2009.1
日期	2009.12.4
图号	图1号


附图 7-6 (b) 105 国道定向钻穿越处 (12+028.18~12+465.84) 剖面图

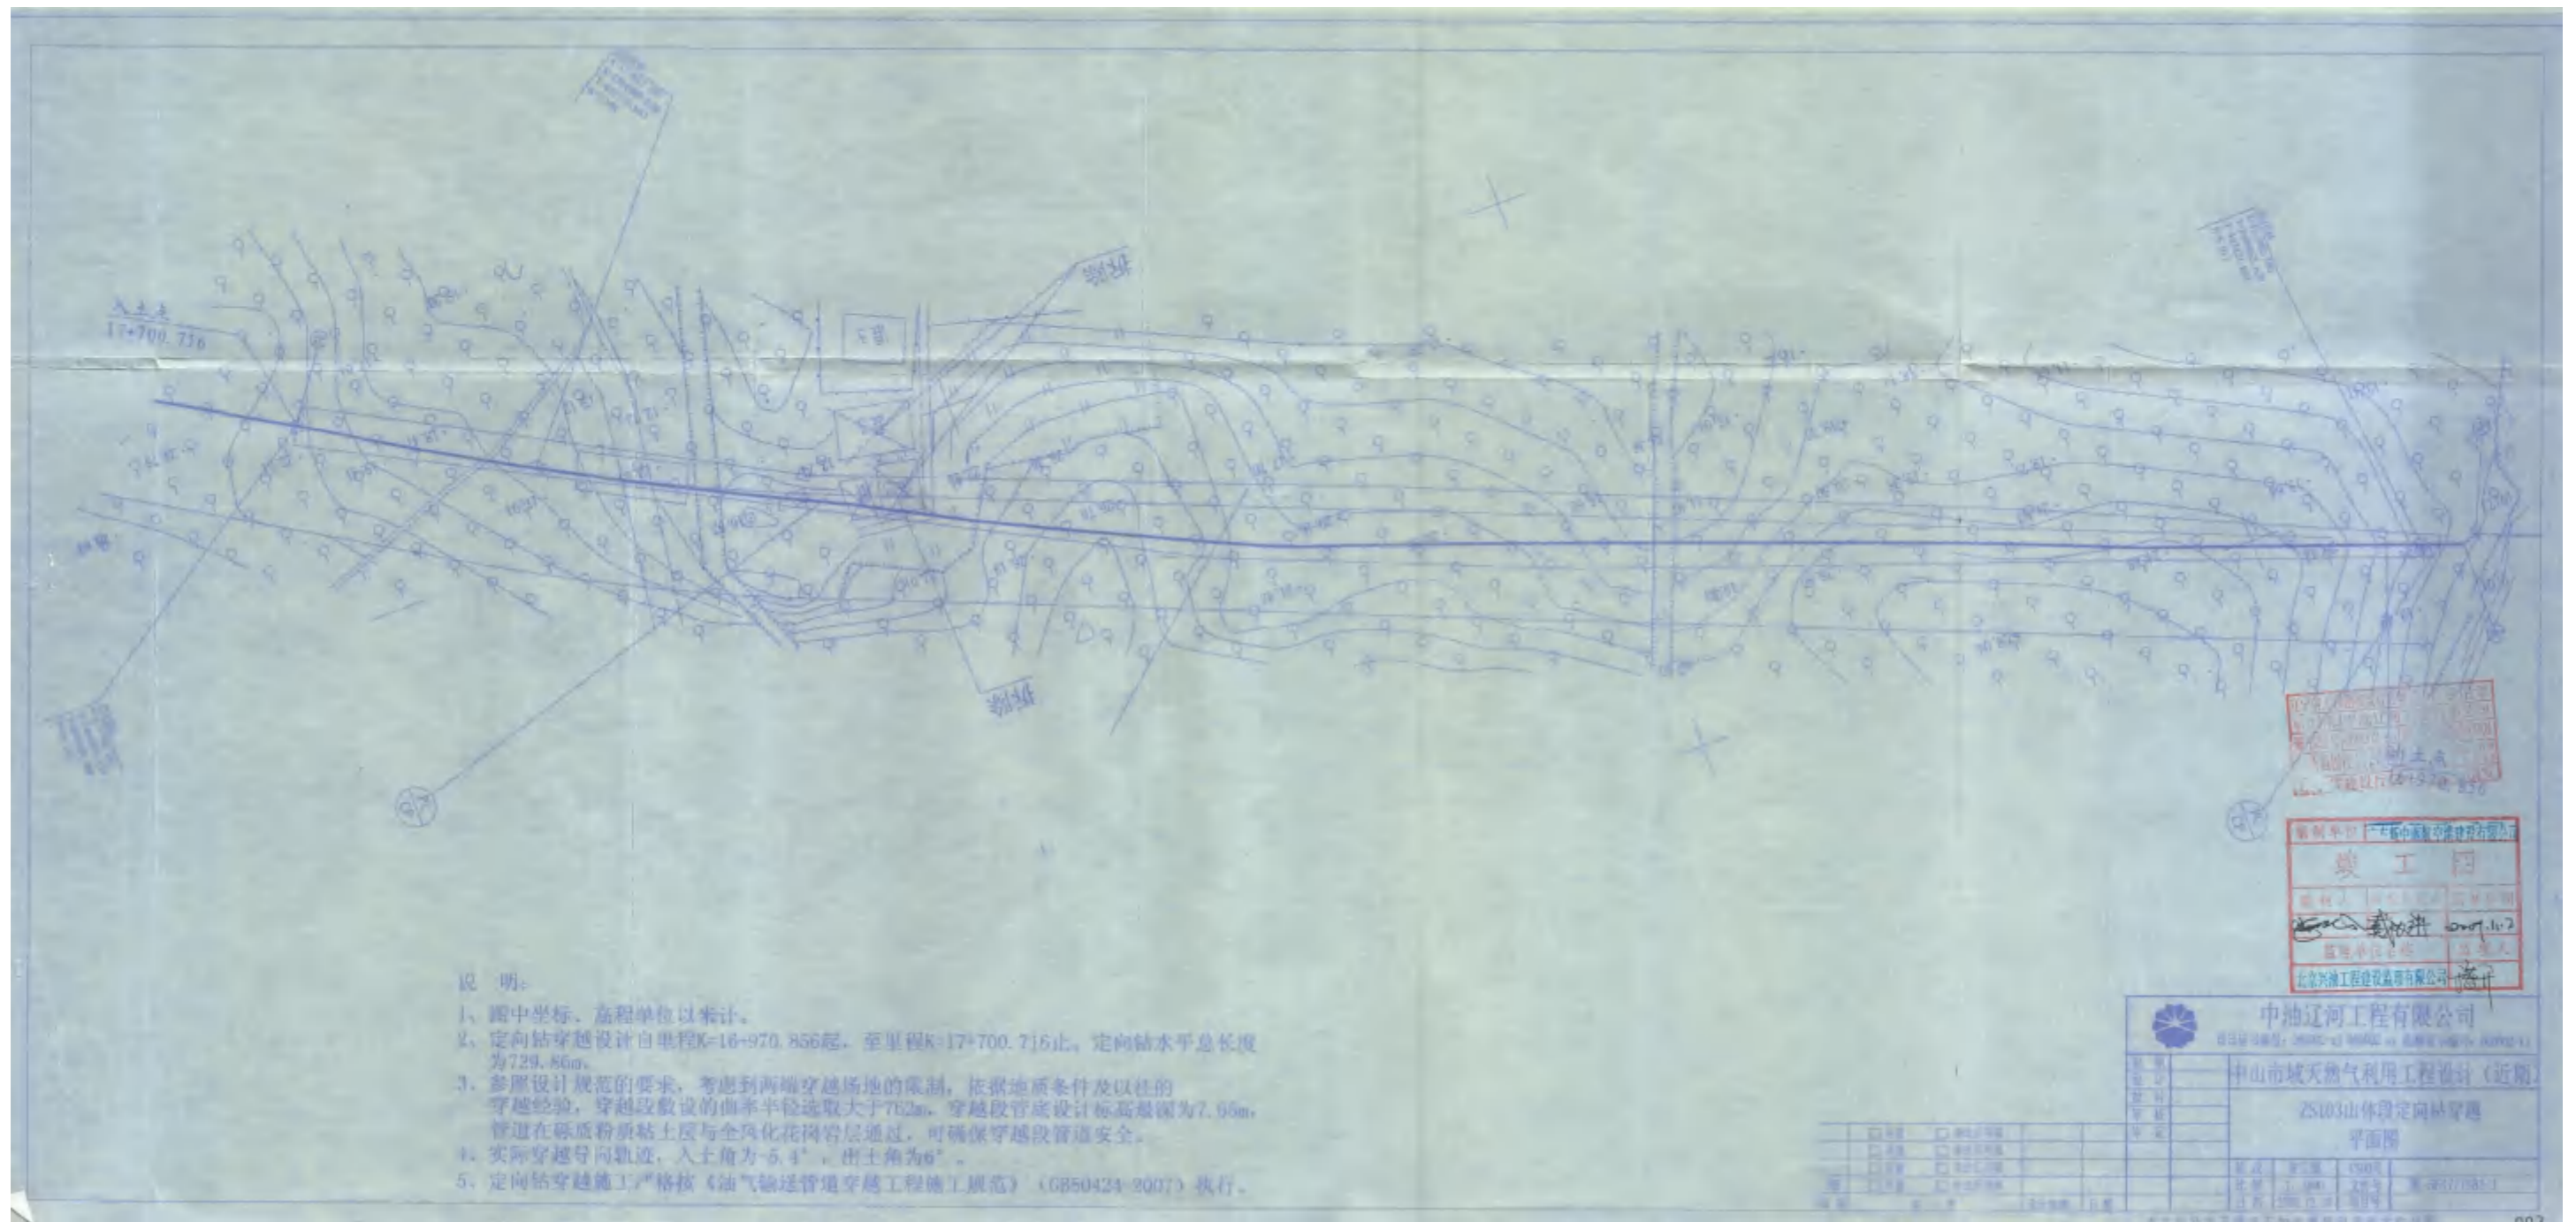


附图 7-7 (a) ZS103 山体段定向钻穿越处 (16+970.86~17+700.72) 平面图

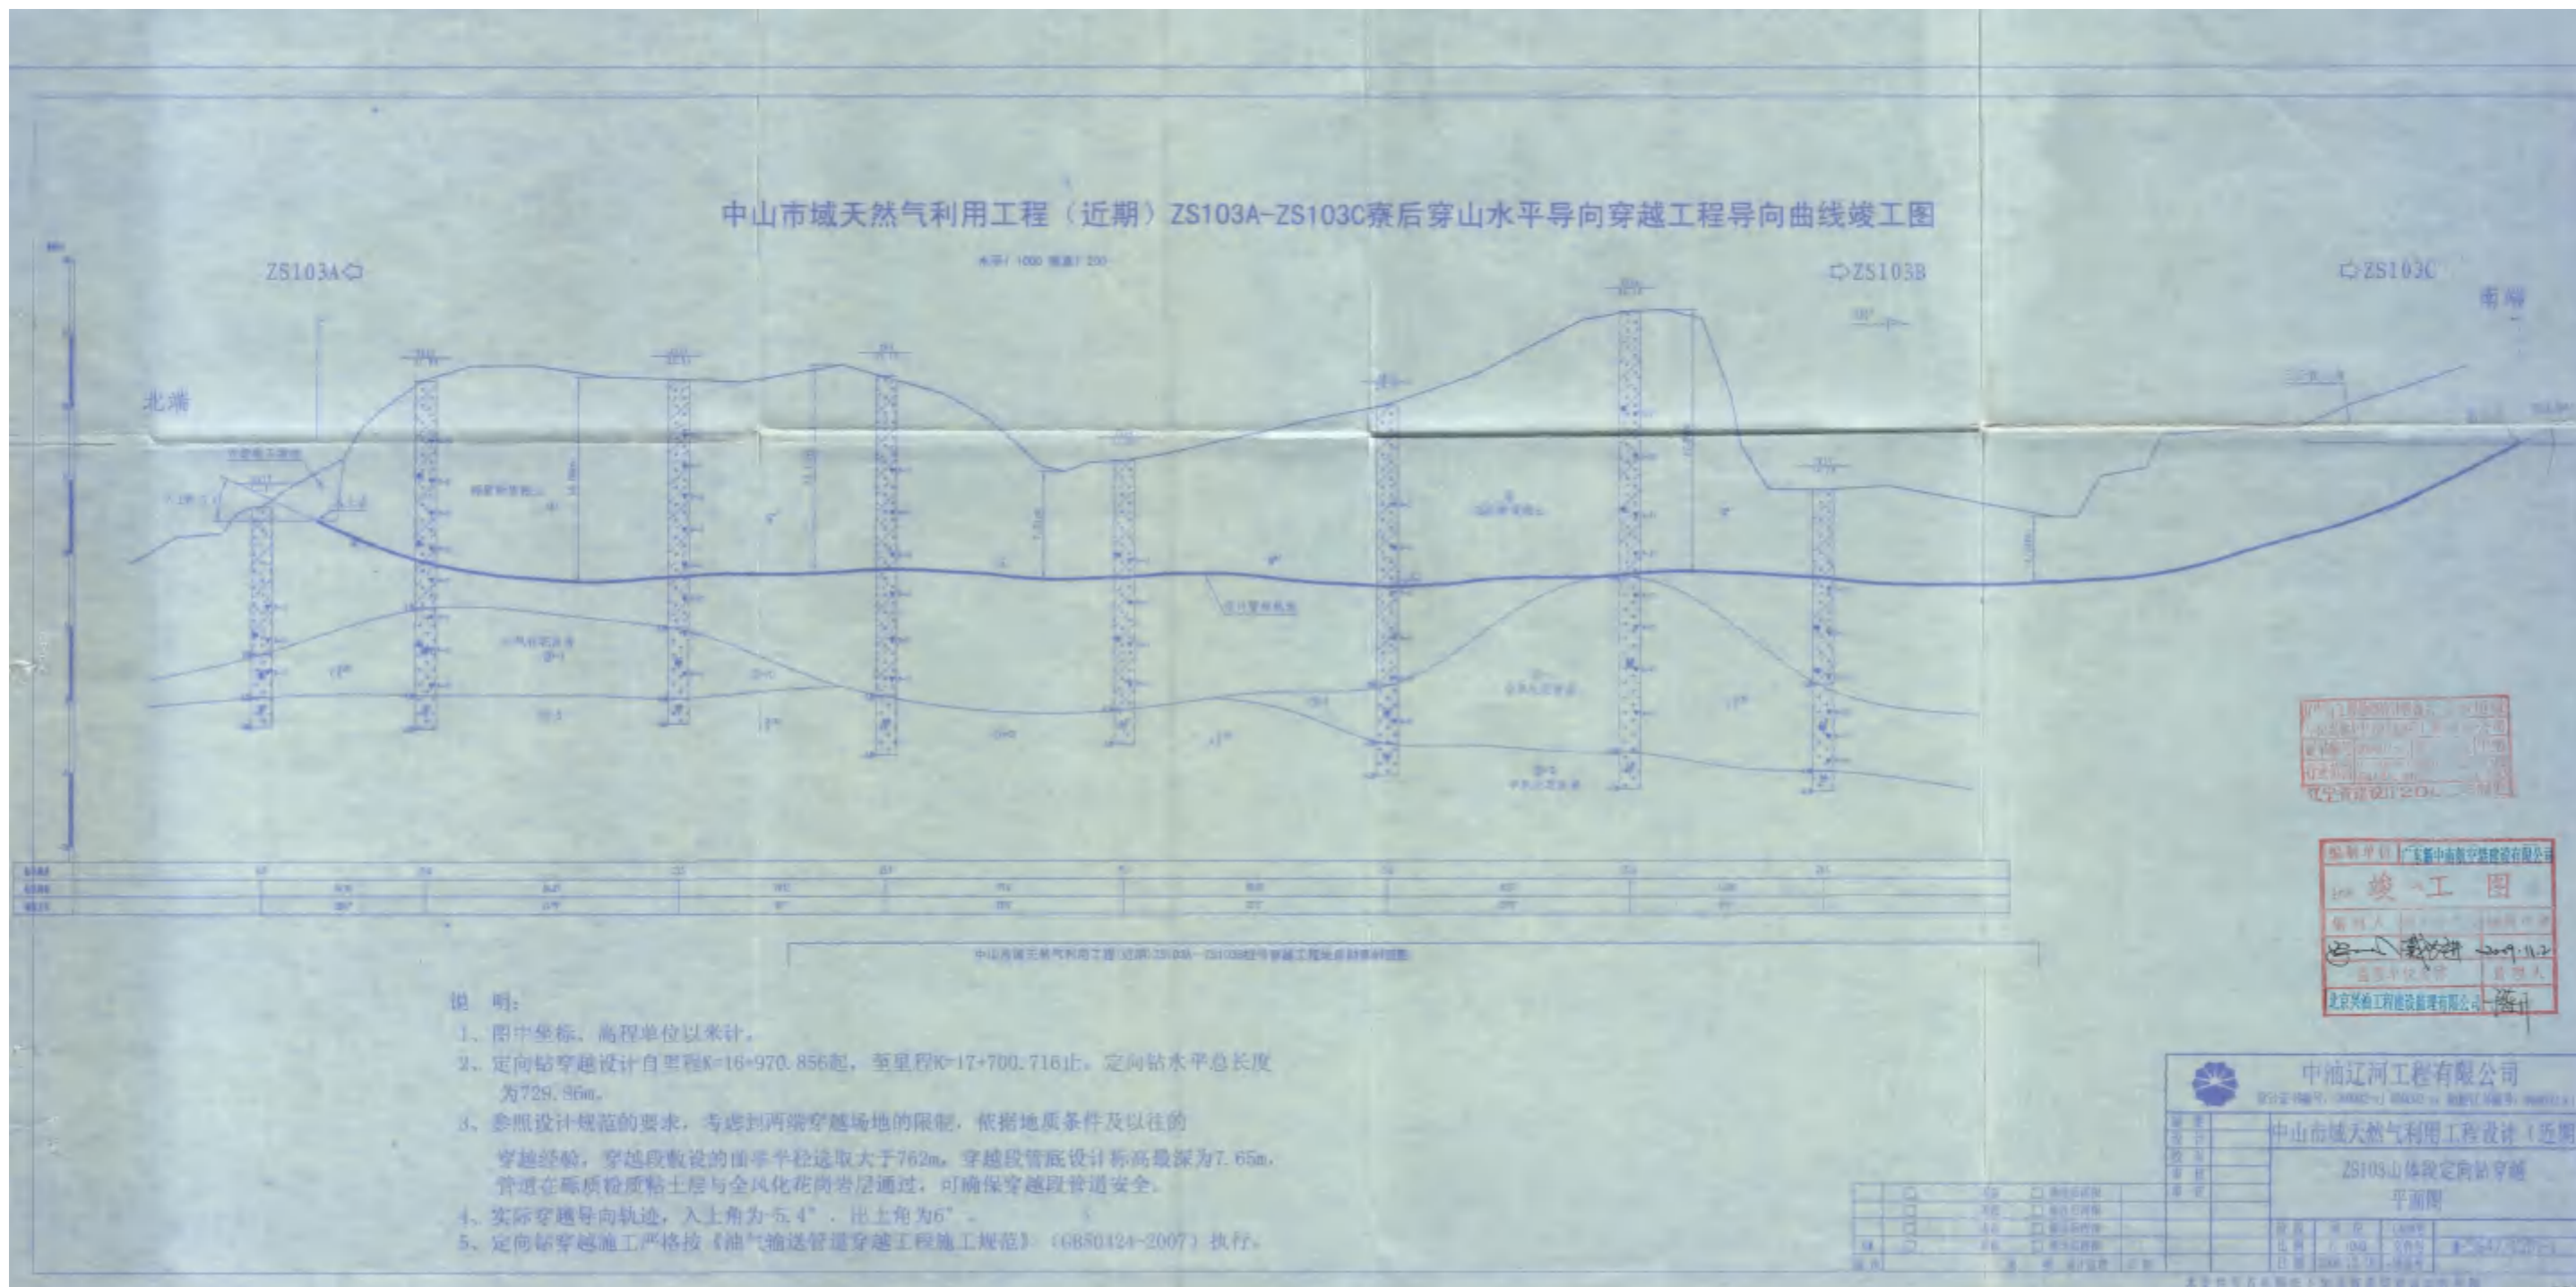


附图 7-7 (b) ZS103 山体段定向钻穿越处 (16+970.86~17+700.72) 剖面图

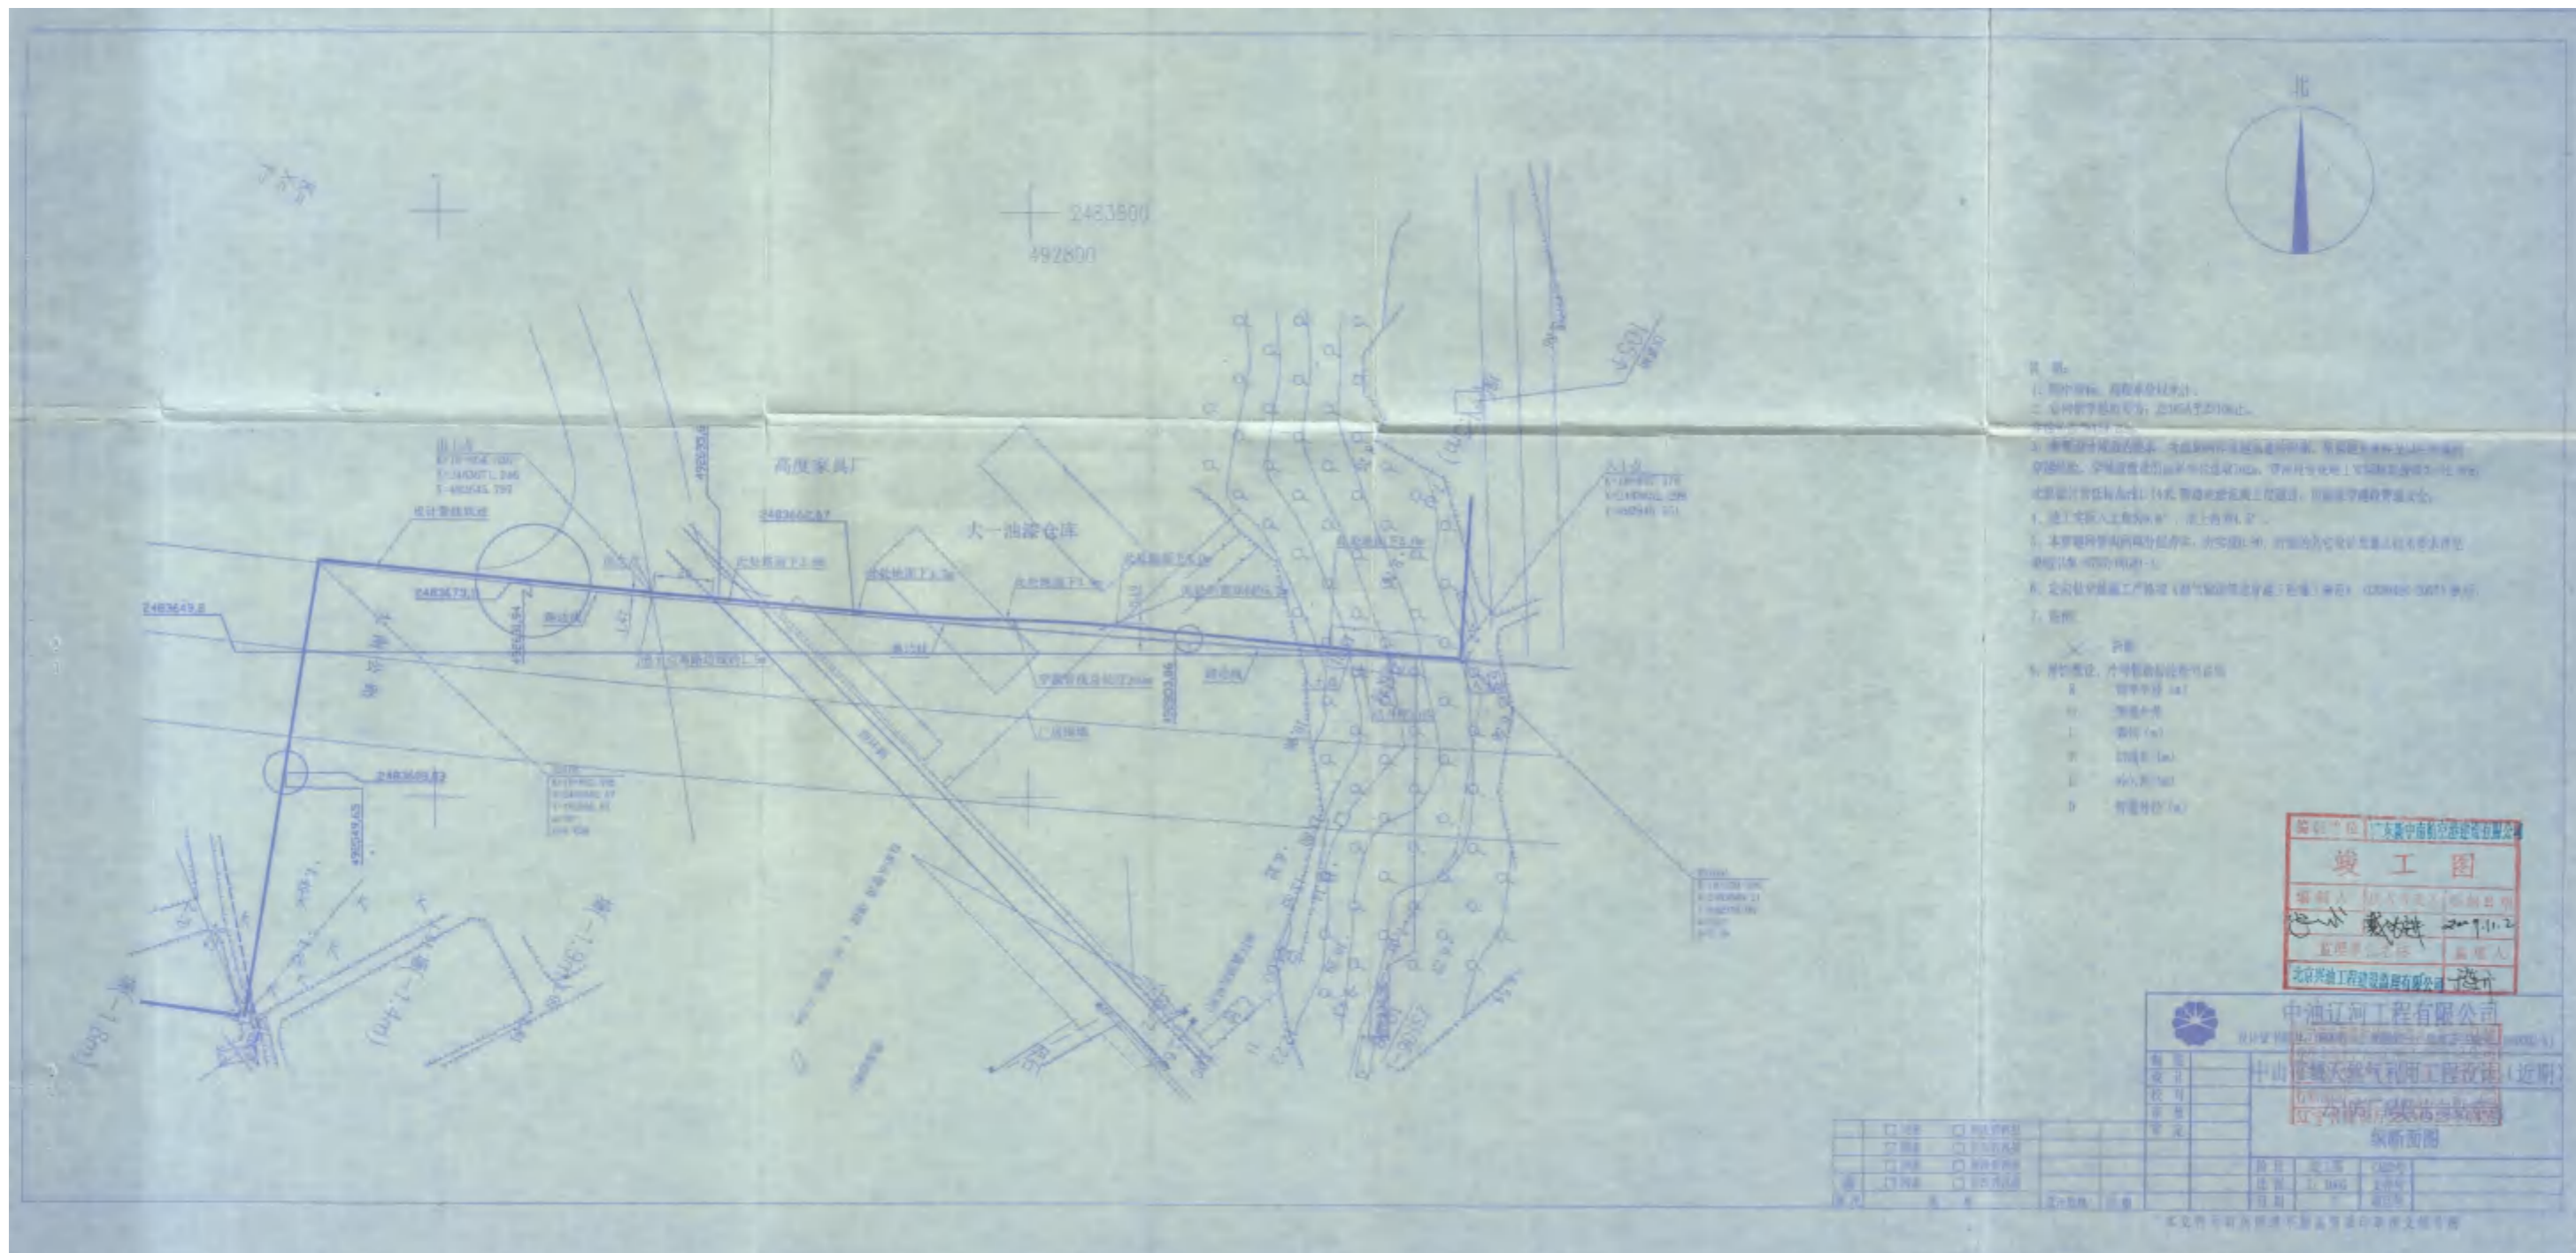


附图 7-8 (a) ZS105 厂房段定向钻穿越处 (18+497.48~18+804.54) 平面图

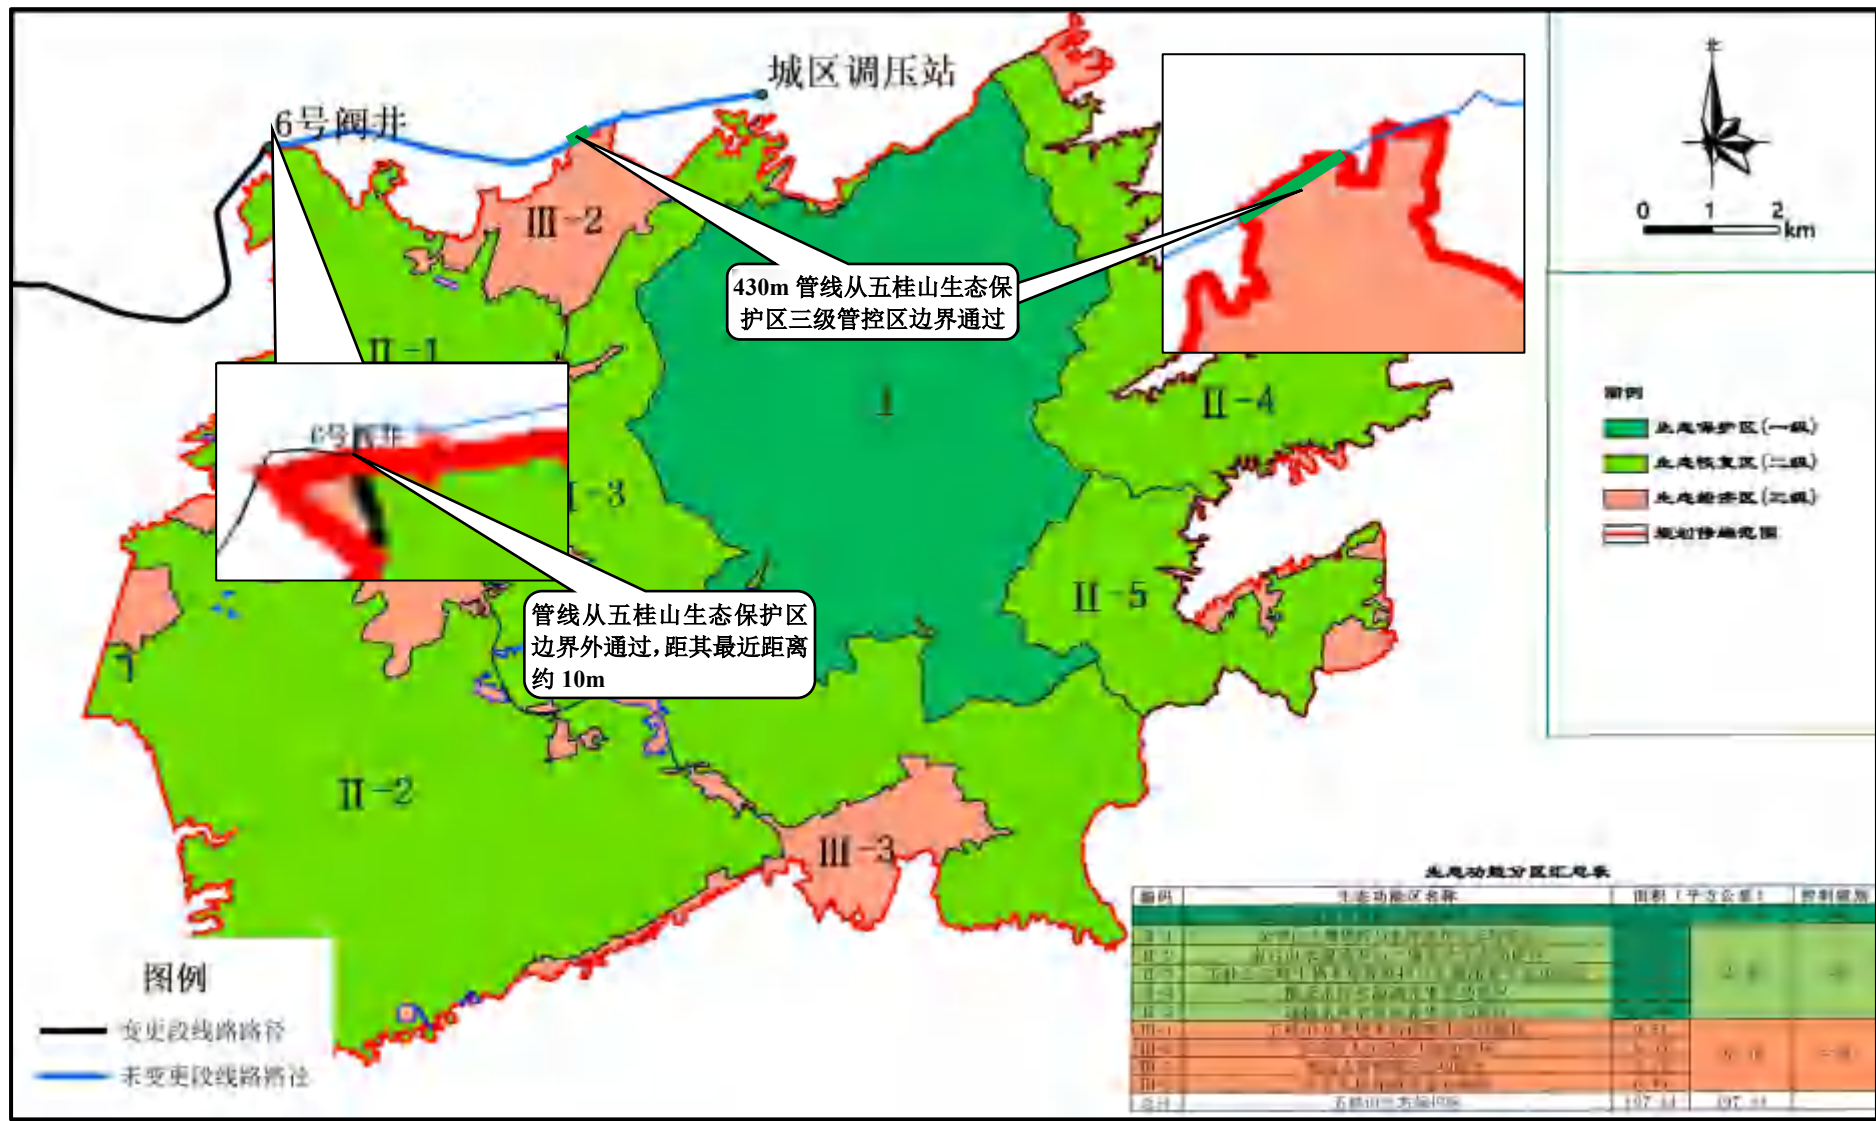

附图 8-1 输气管线与五桂山生态保护区位置关系图

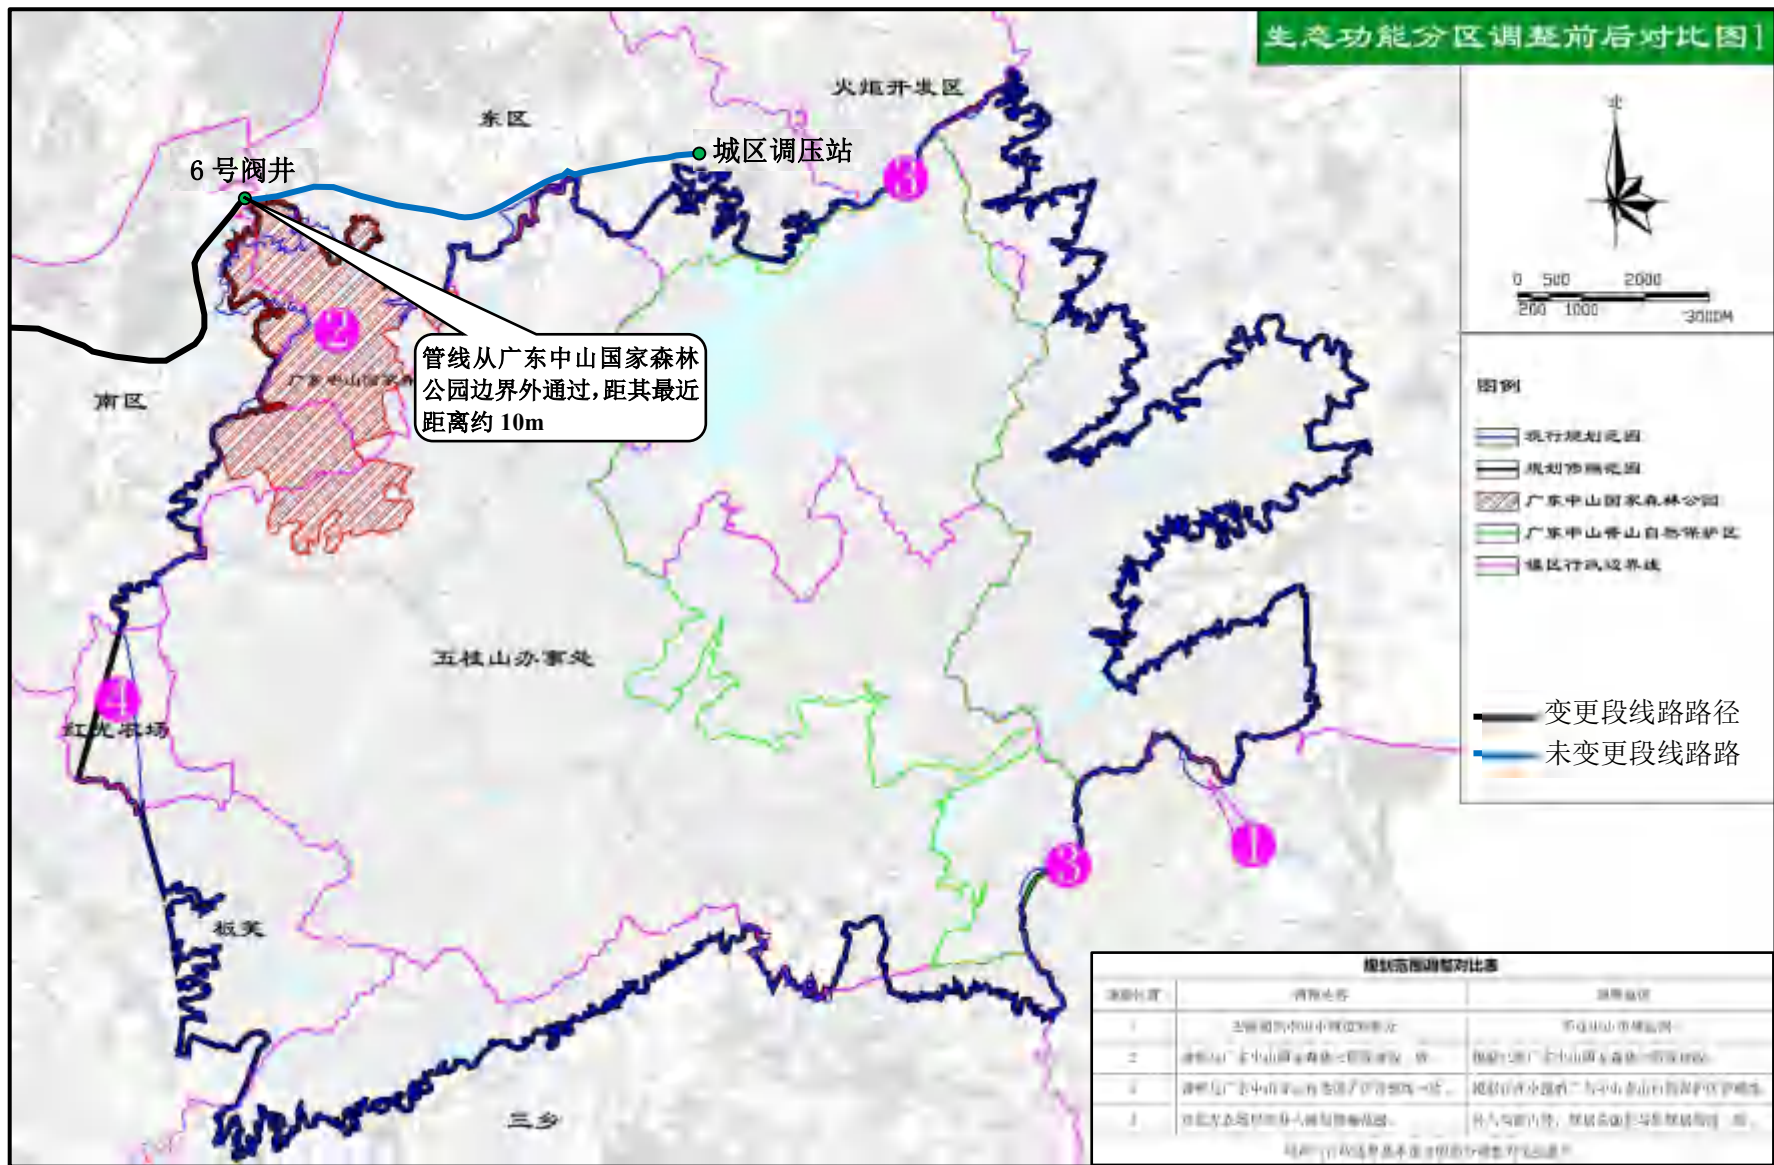

附图 8-2 输气管线与广东中山国家森林公园位置关系图（一）

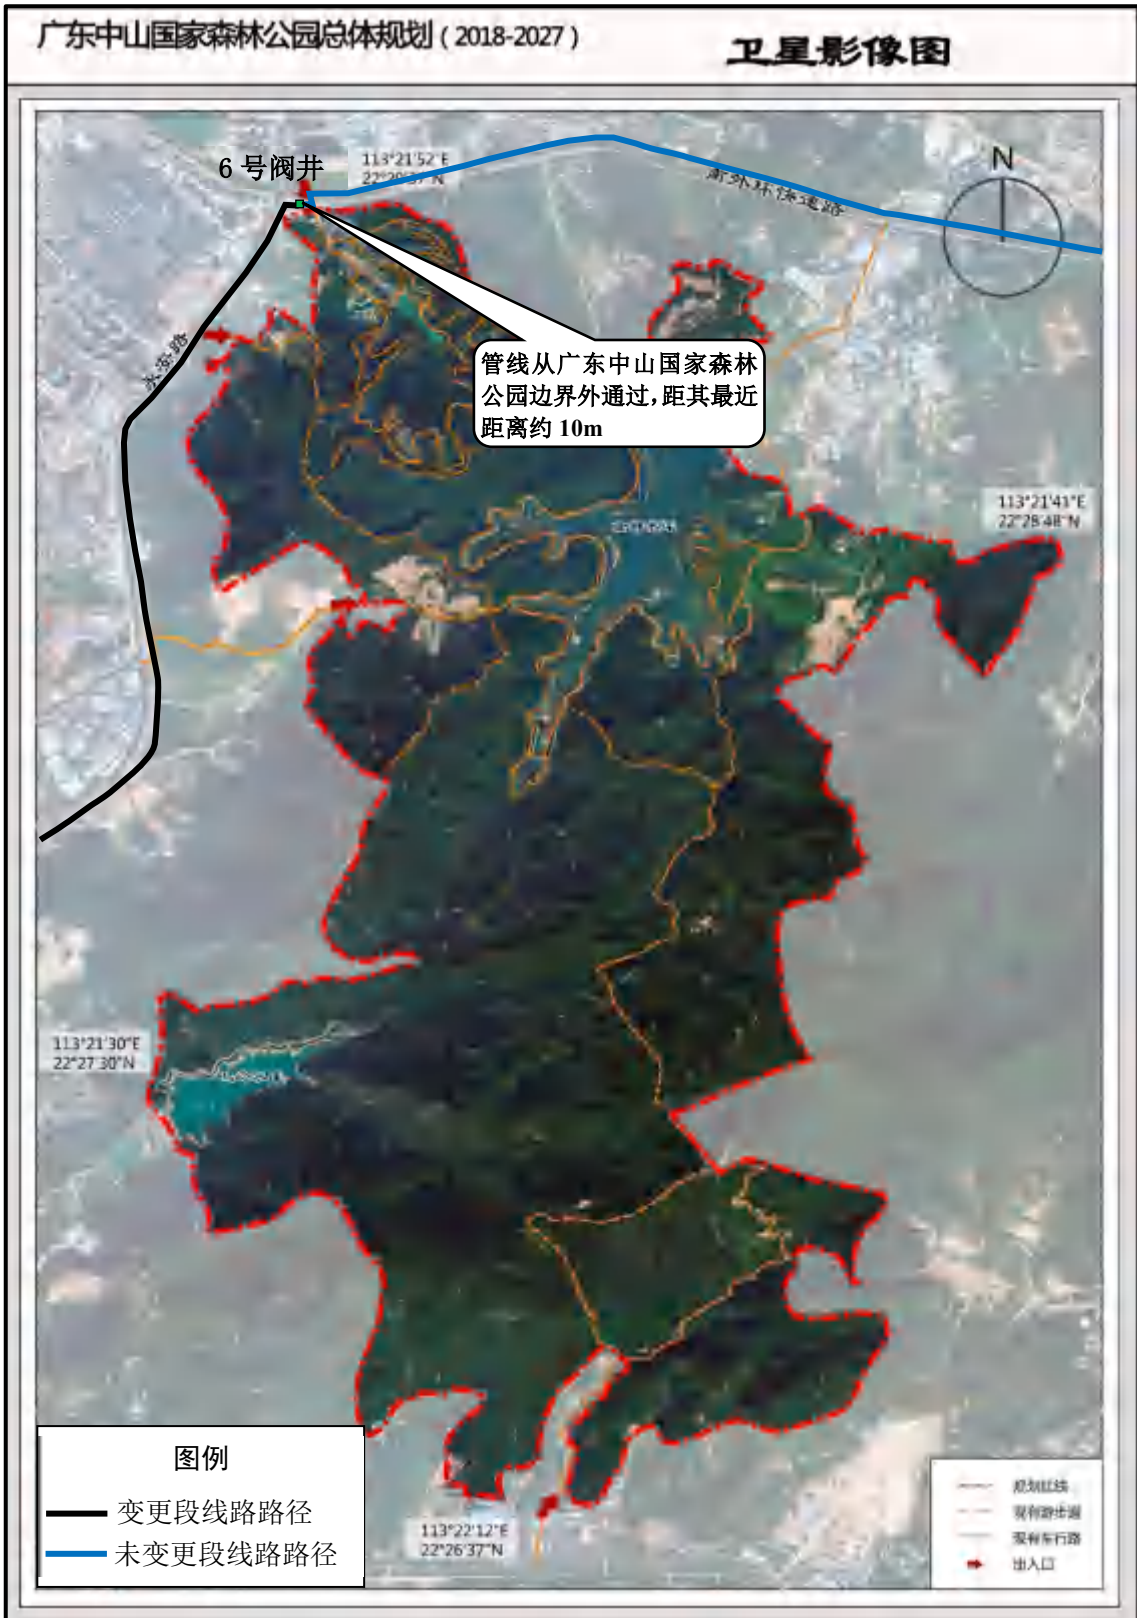

附图 8-2 输气管线与广东中山国家森林公园位置关系图 (二)




附图 9-1 环境质量监测点位布设图（环境空气、线路声环境）



附图 9-2 小榄调压站声环境监测点位图



附图 9-3 古镇综合站声环境监测点位图

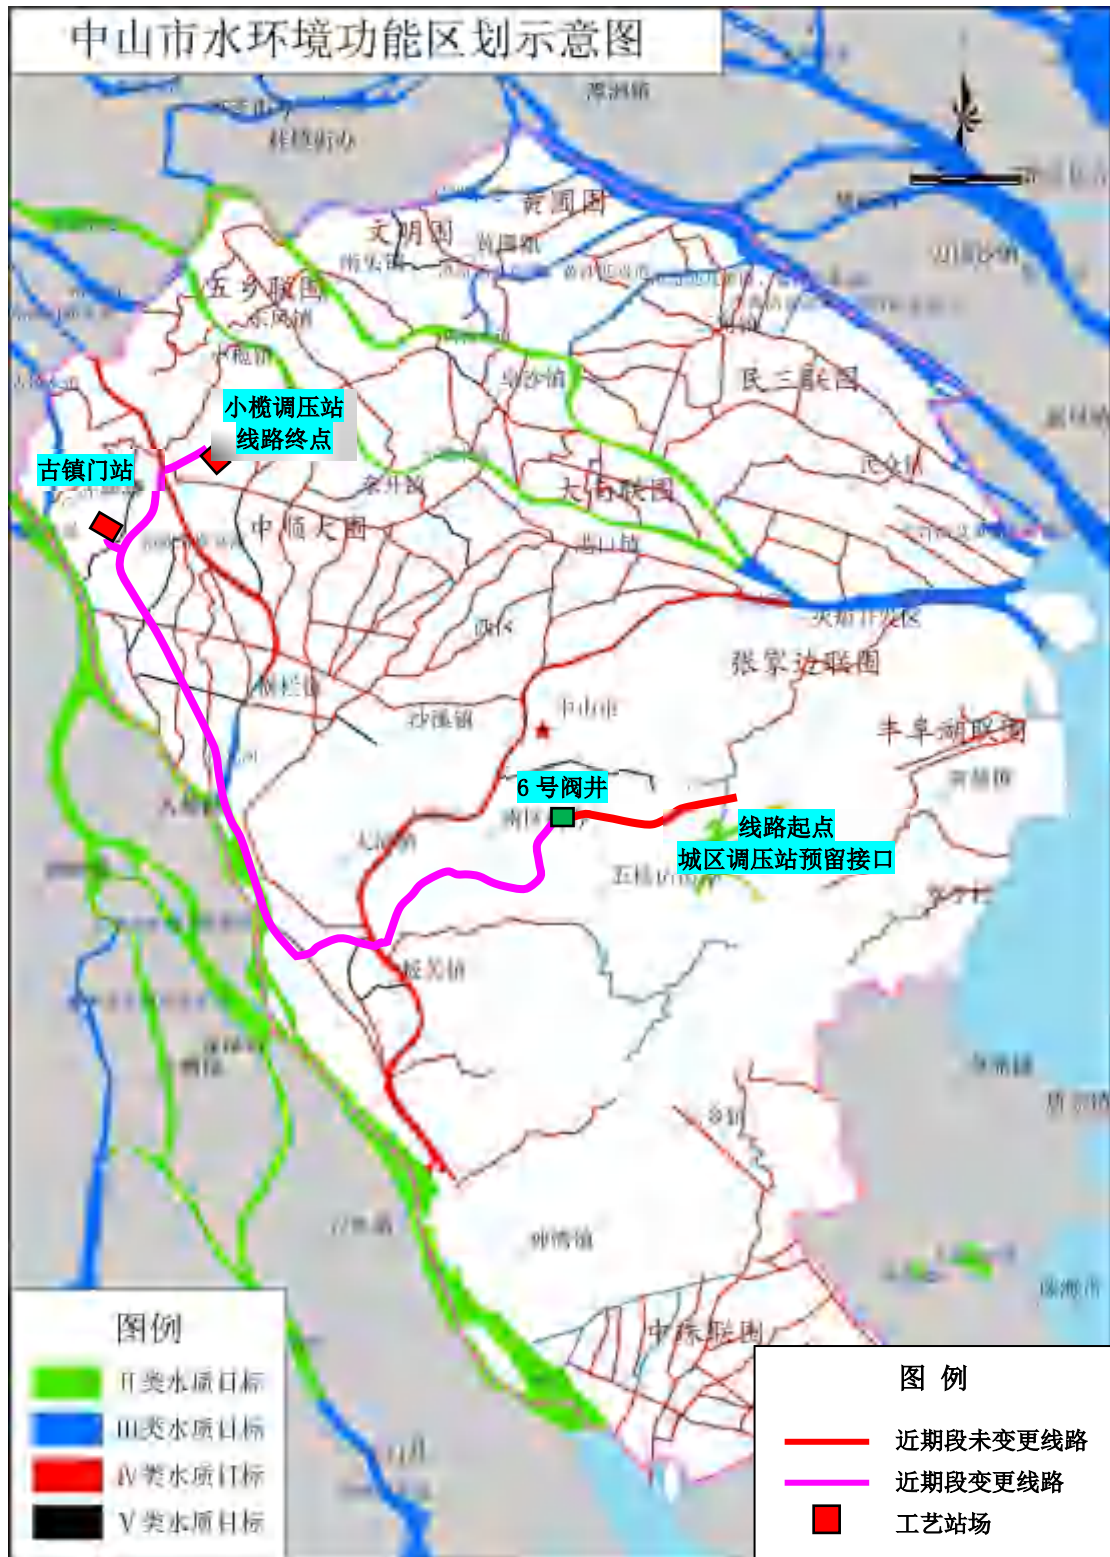

附图 10 中山市水环境功能区划图

